

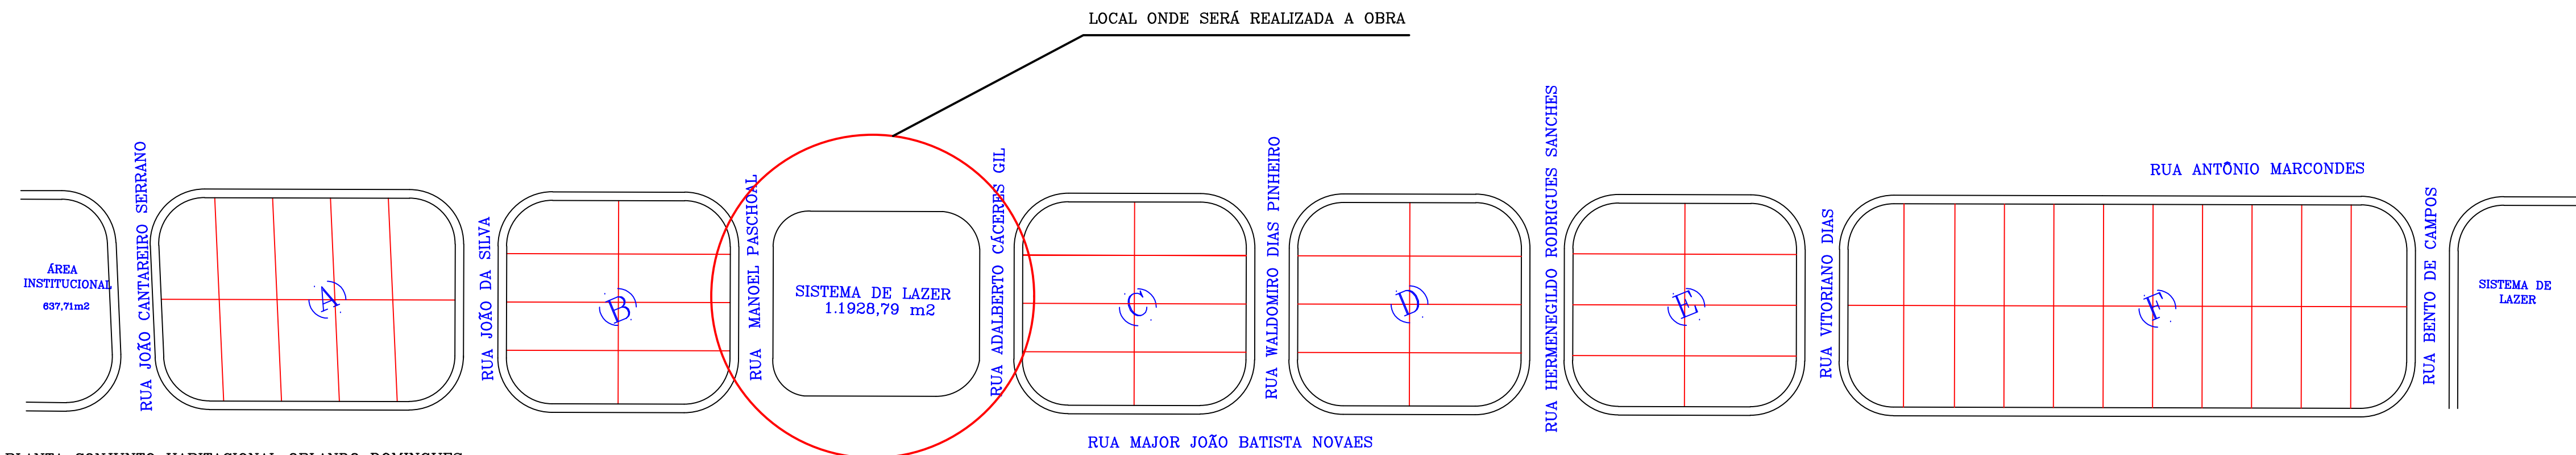
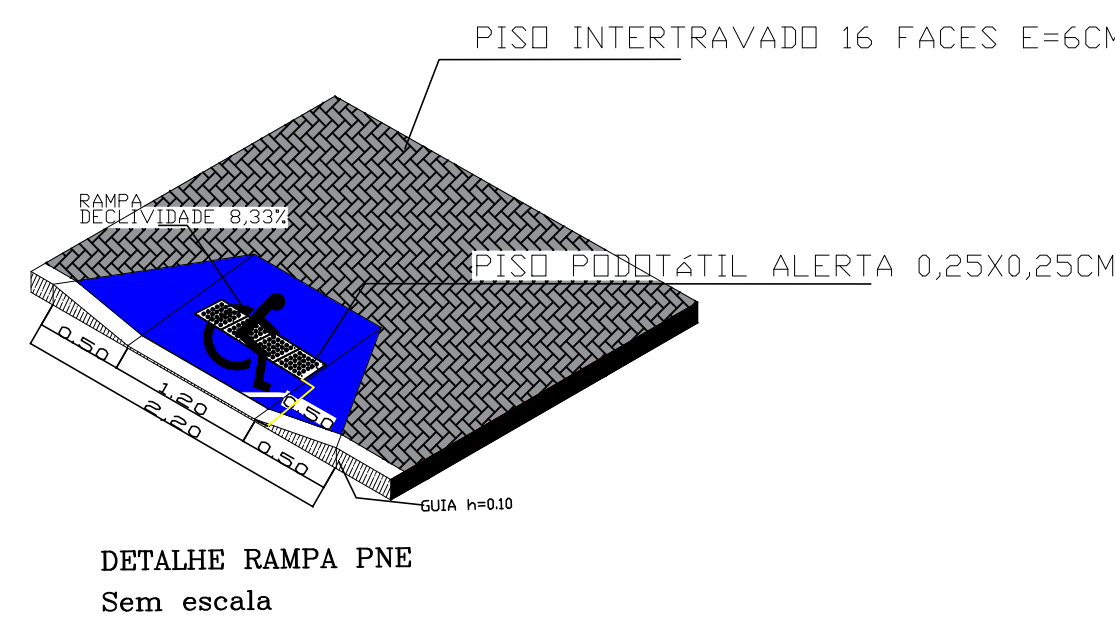
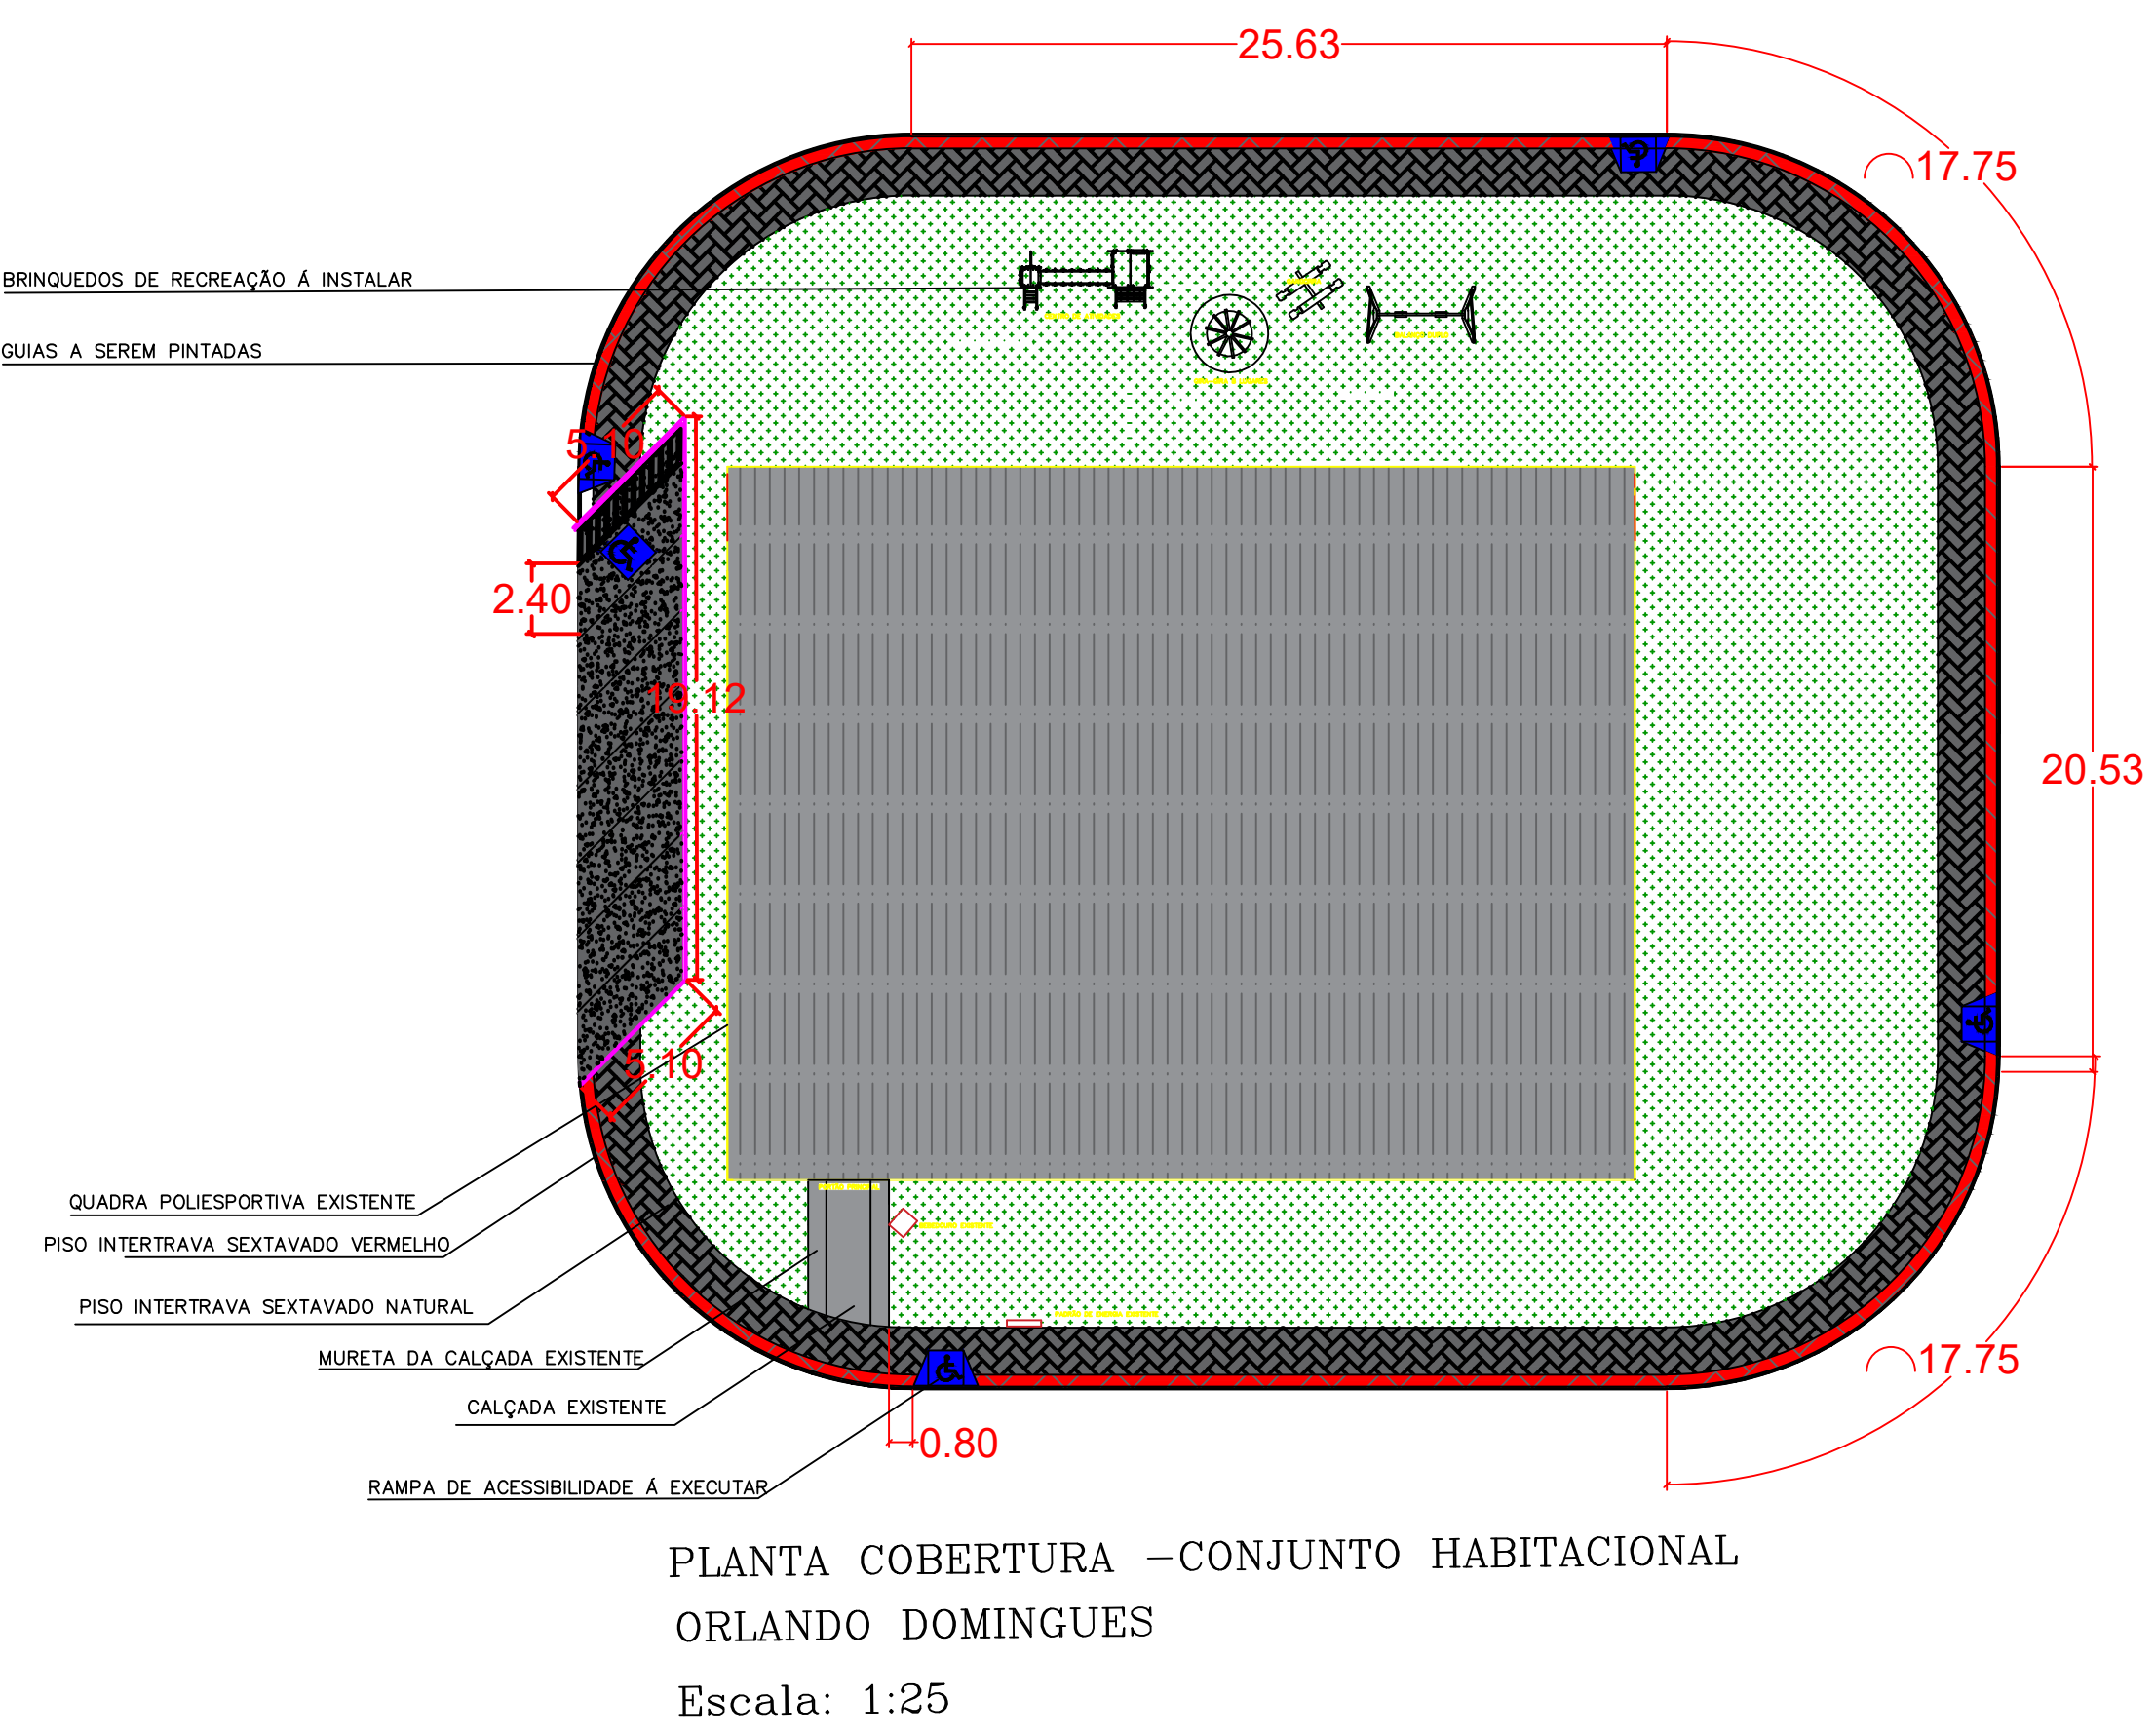
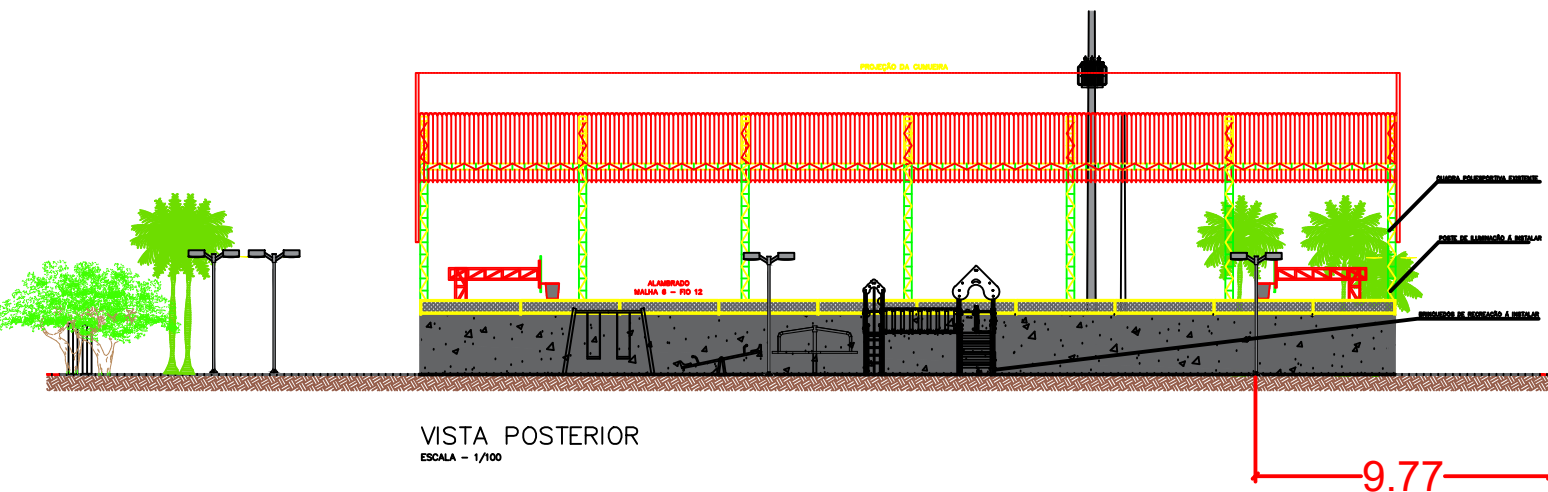



PROJETO "AS BUILT"		DATA: JULHO/2022
OBJETO: REFORMA DE PRAÇA		FOLHA: 3/3
PROPRIETÁRIO: PREFEITURA MUNICIPAL DE NOVOAS - SP		
LOCAL: CONJUNTO HABITACIONAL ORLANDO DOMINGUES		
SEM ESCALA		
PREFEITURA MUNICIPAL DE NOVOAS - SP Rua Major Bentes, 280 - Centro CNPJ: 06.906.000 CNPJ: 06.906.000-43 Telefone: 177 3611-3700	PAULO CESAR DIAS PINHEIRO.2205 9856809	Assinado de forma digital por PAULO CESAR DIAS PINHEIRO.22059856809 Data: 2022.11.11 10:51:12 -03'00'
	QUADRO DE ÁREAS EM M2	DAIANE MARCONDES GALEGANI RODRIGUES.3799572890 72890 Assinado de forma digital por DIANE MARCONDES GALEGANI RODRIGUES Data: 2022.11.11 10:51:24 -03'00'

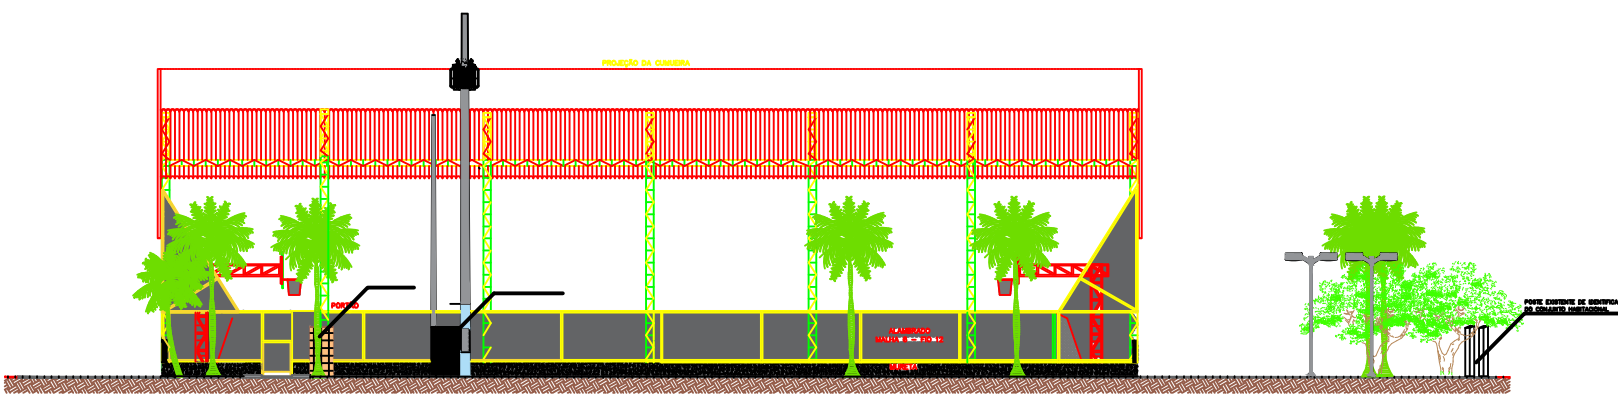


PLANTA CONJUNTO HABITACIONAL ORLANDO DOMINGUES
Escala: 1:100

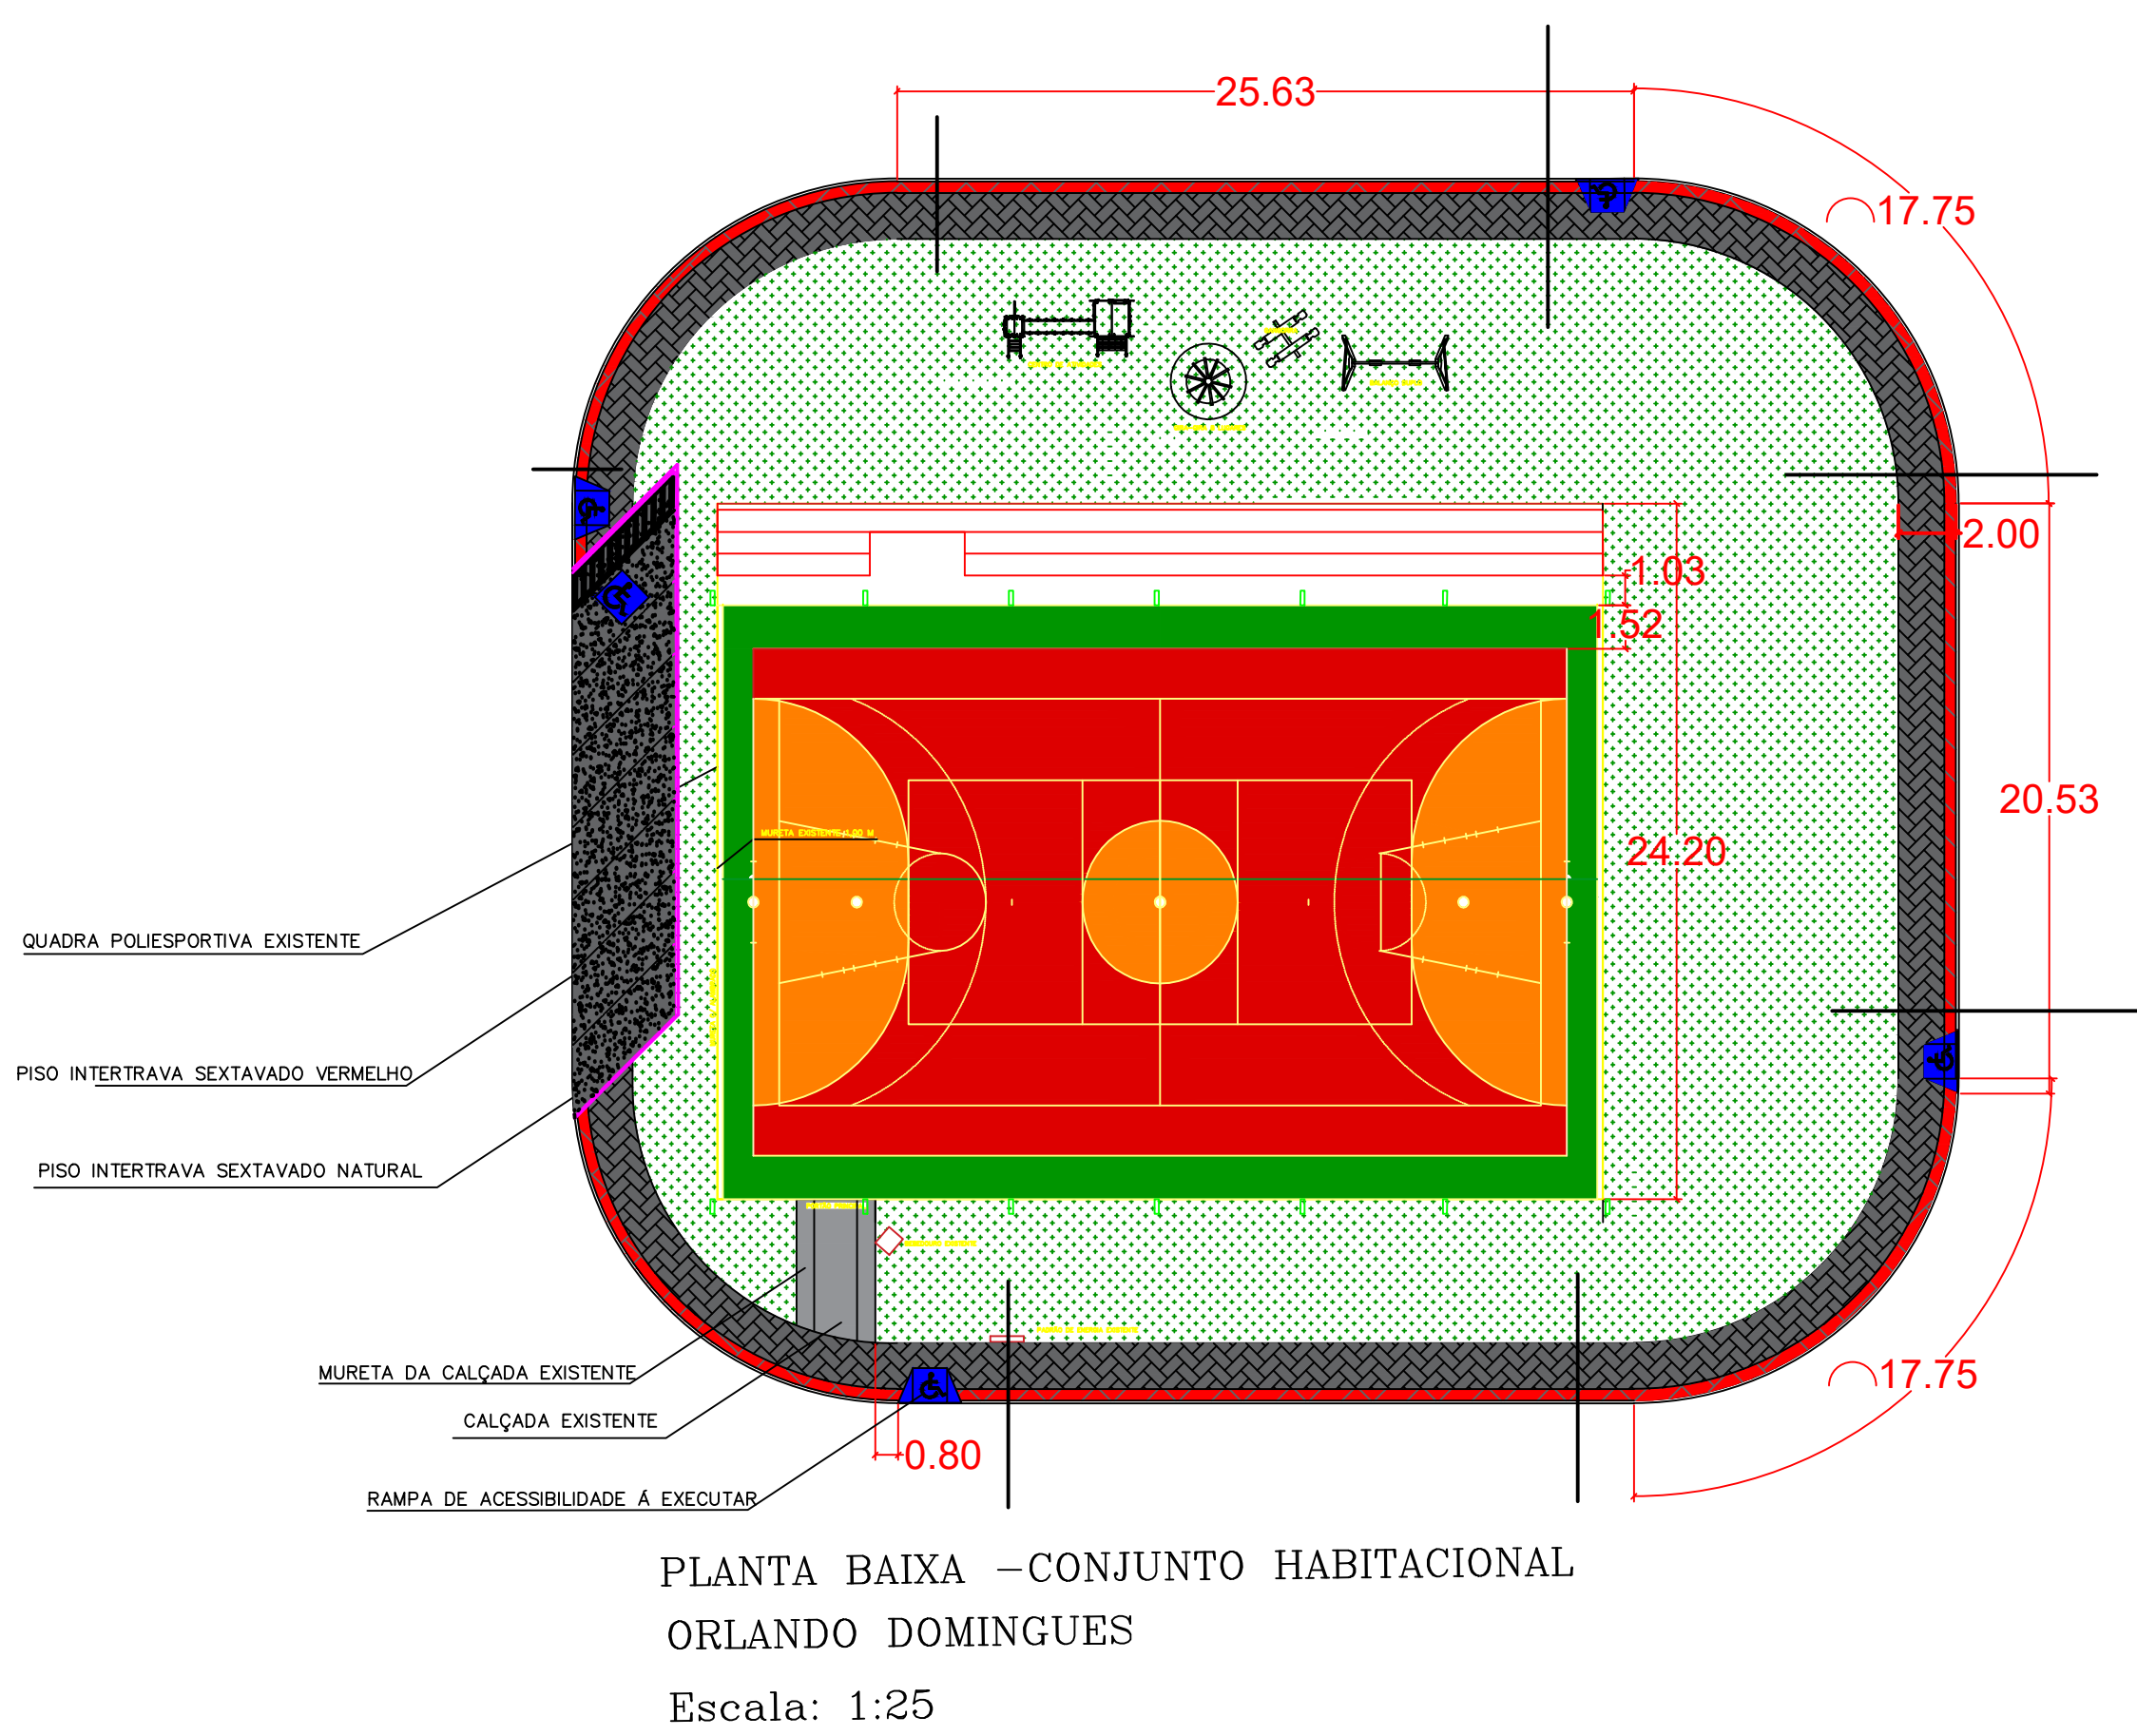



PROPRIEDADE PARTICULAR

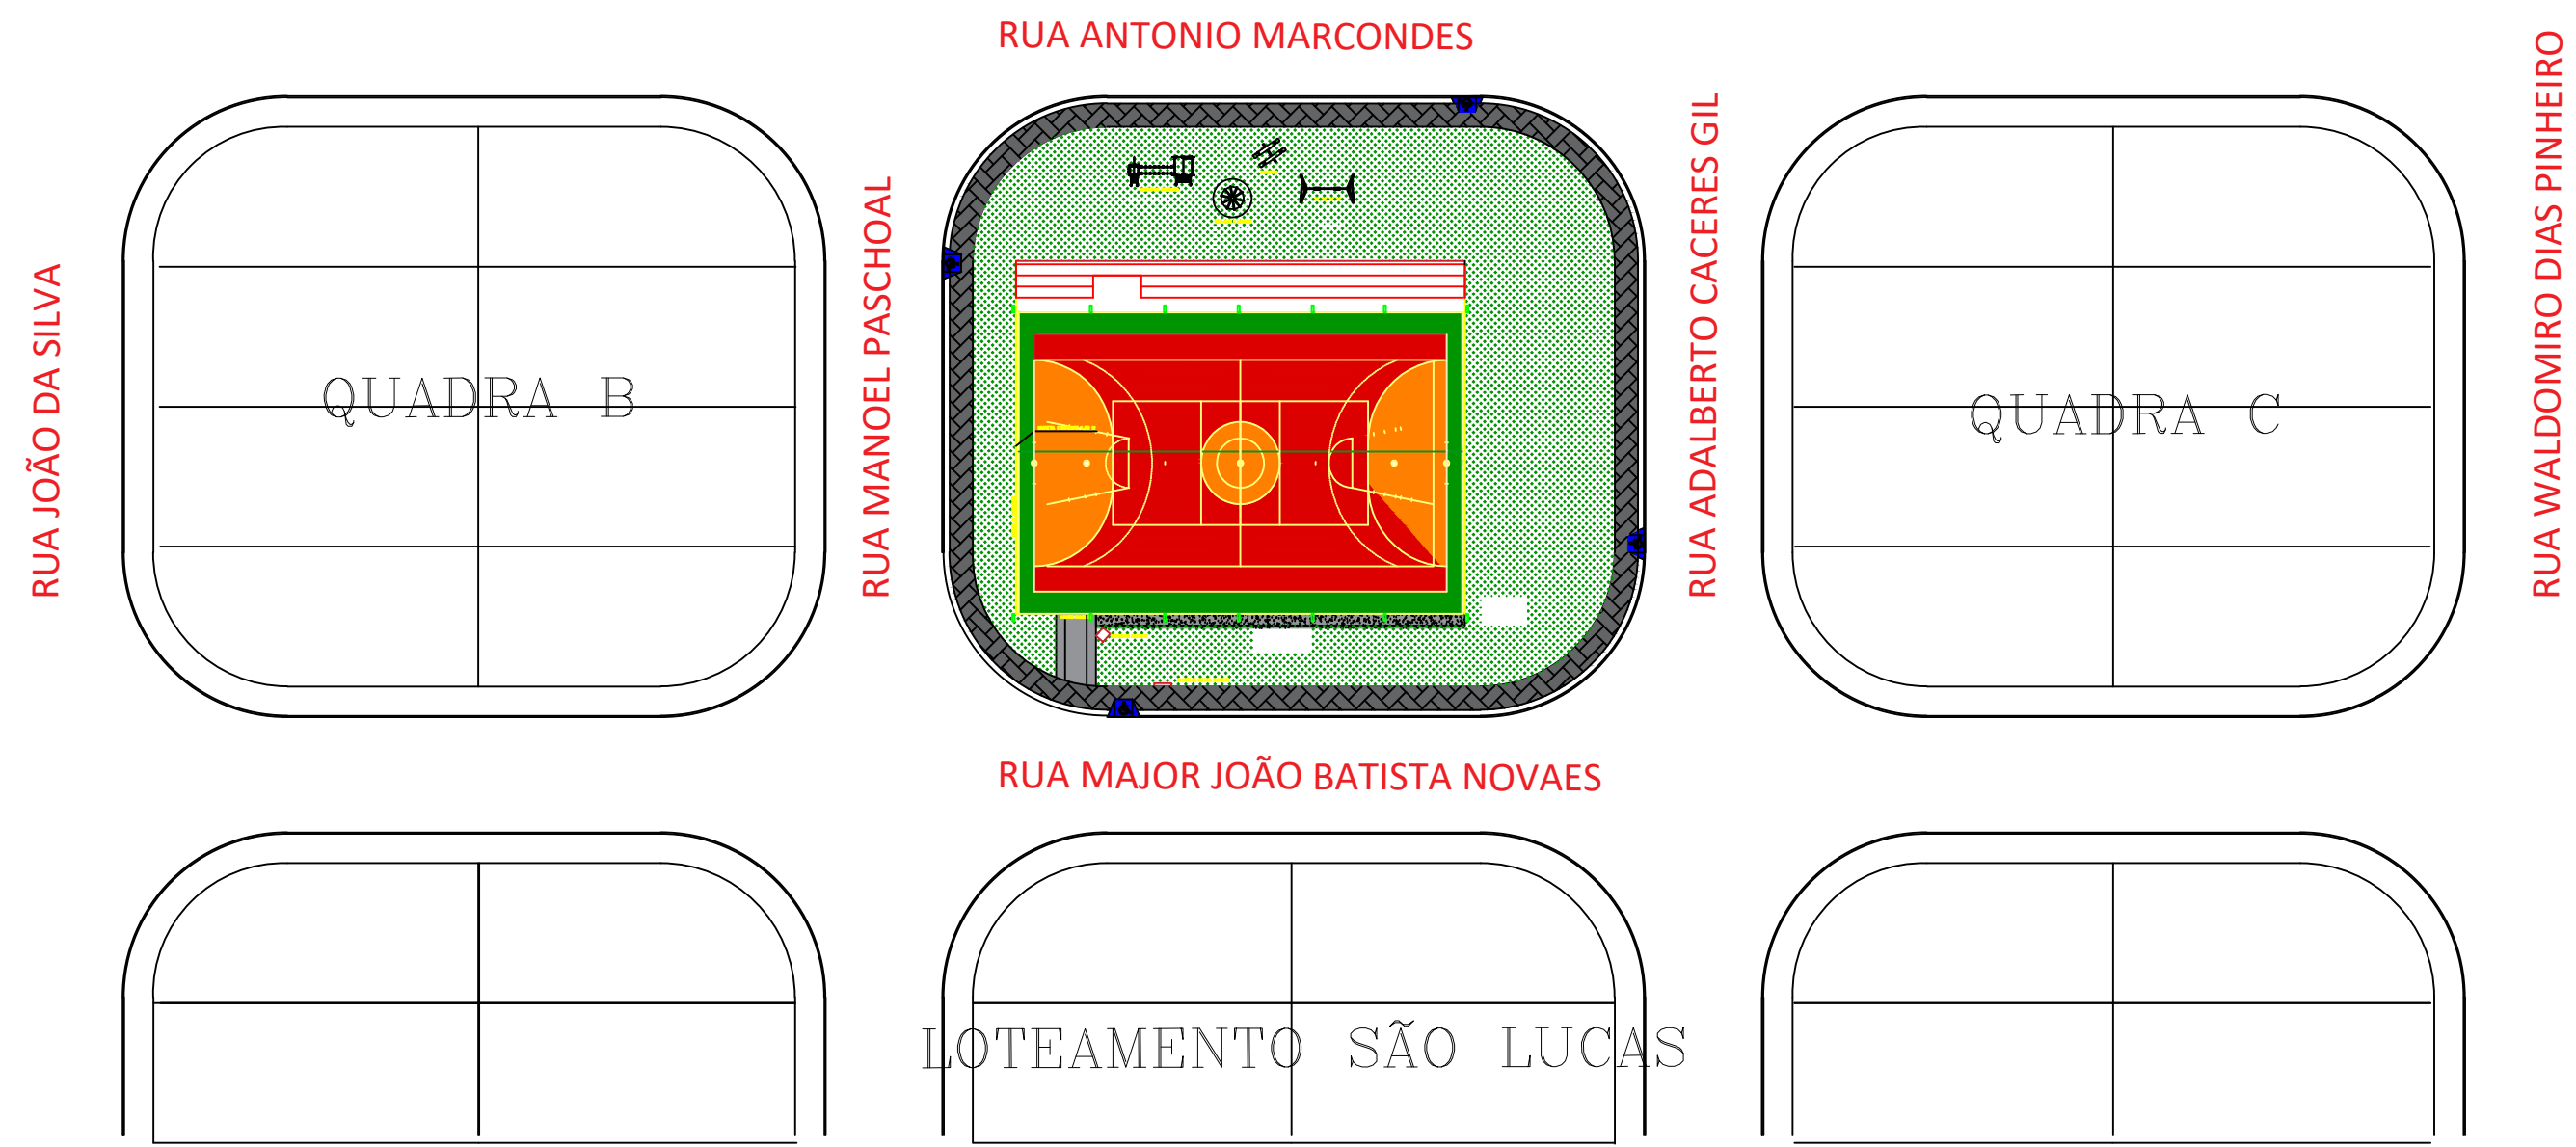


PLANTA BAIXA –CONJUNTO HABITACIONAL ORLANDO DOMINGUES

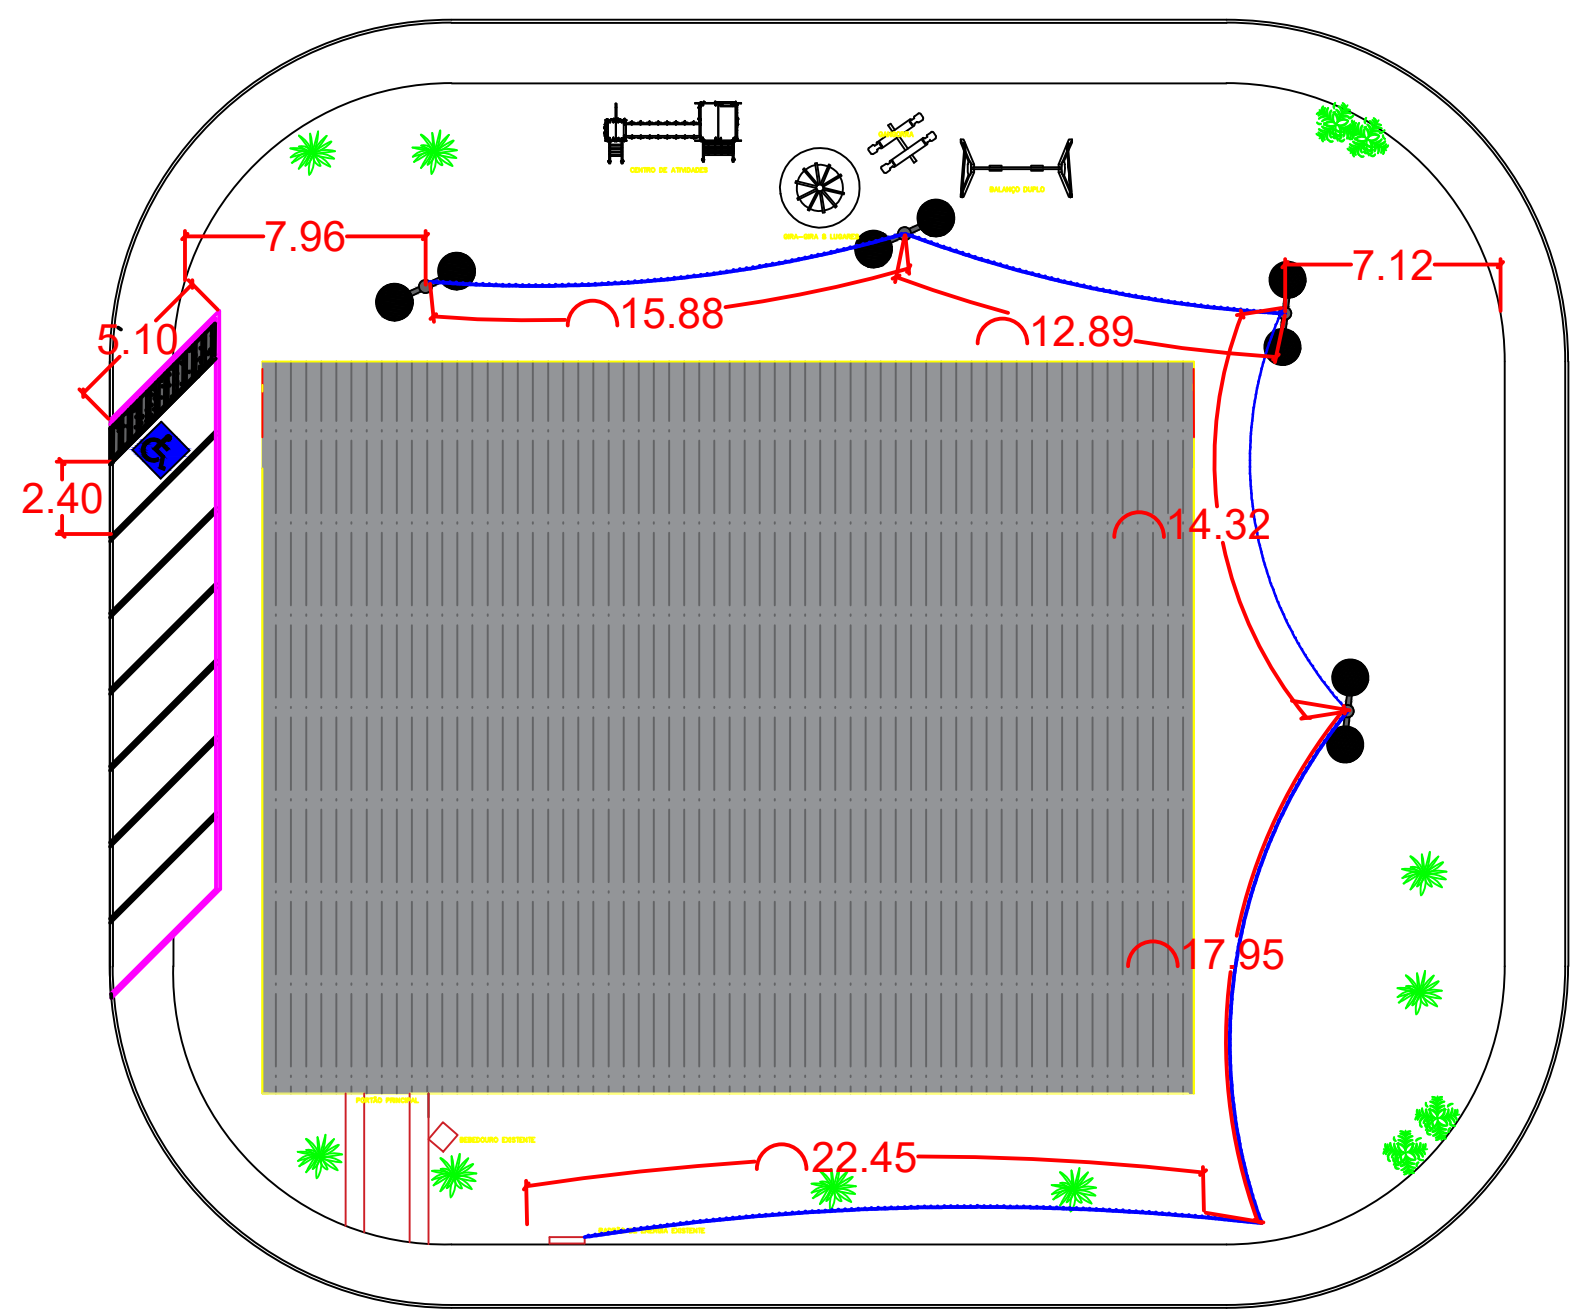


- LEGENDA / ELÉTRICA
- POSTE DE ILUMINAÇÃO H=3METROS COM LUMINÁRIA LED DE 98 W ATÉ 137 W
 - ELETRODUTO SUBTERRÂNEO
 - POSTE DE PADRÃO DE ENERGIA EXISTENTE
 - LUMINÁRIA TIPO SPOT COM 1 LÂMPADA FLUORESCENTE DE 15 W

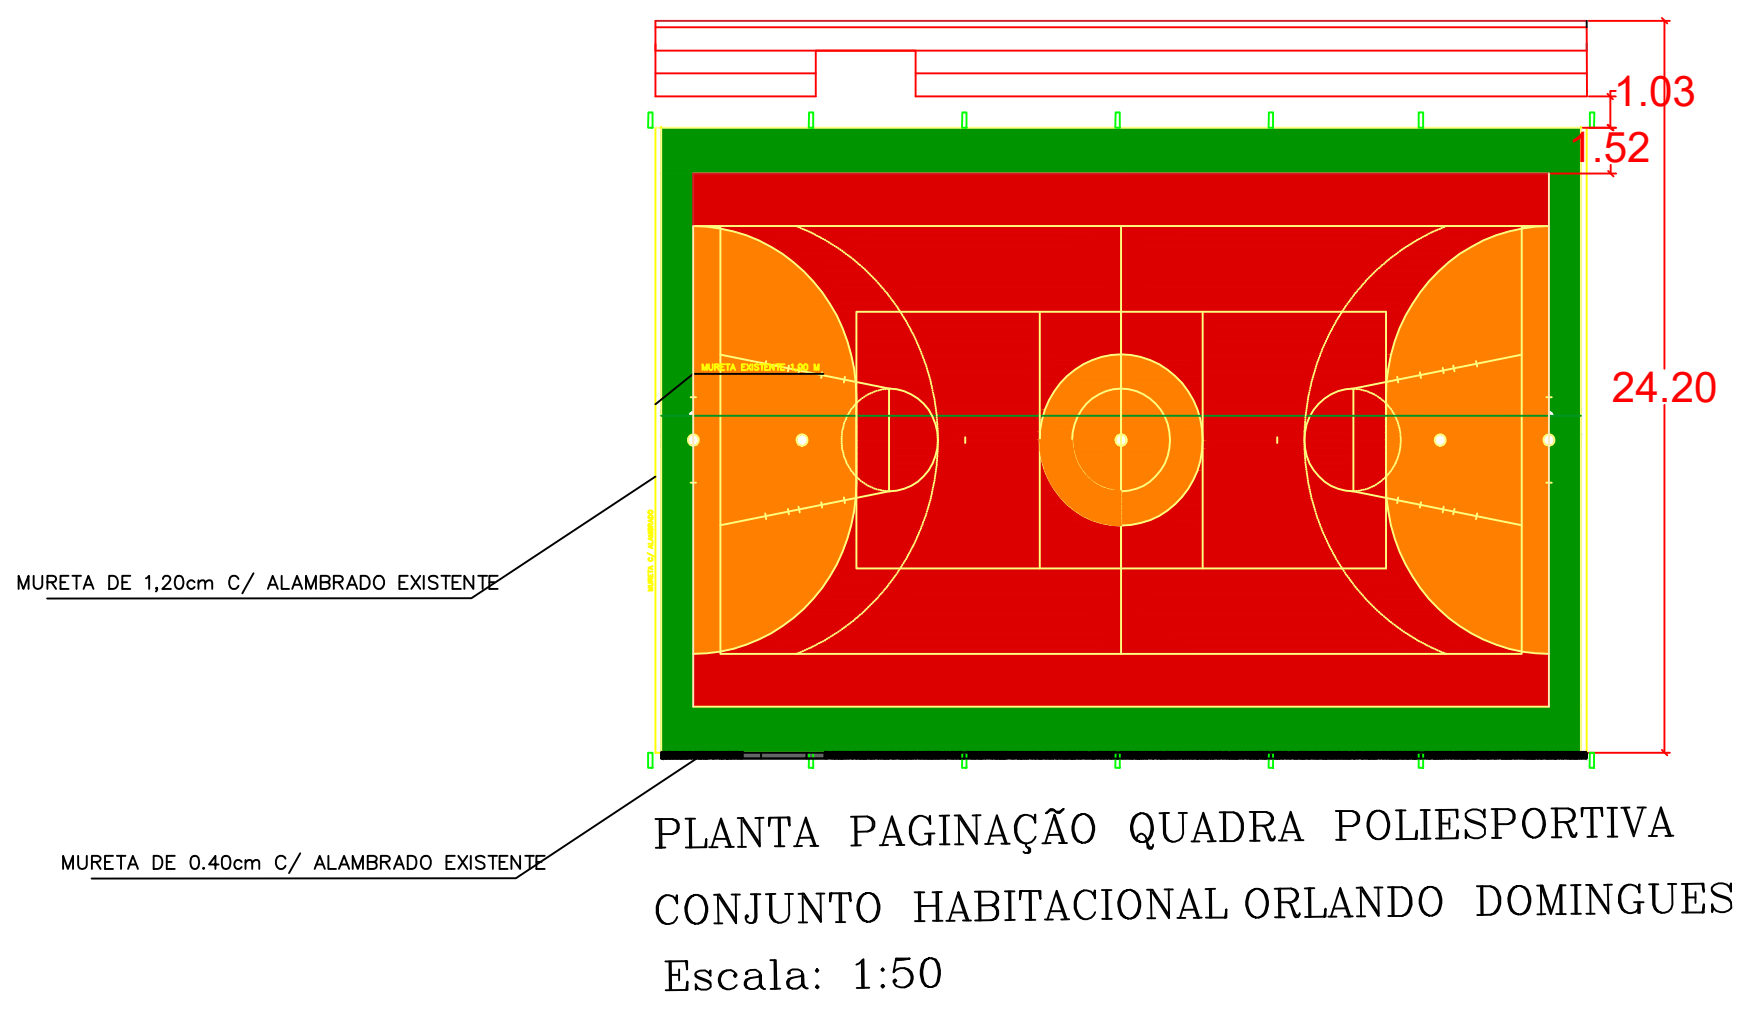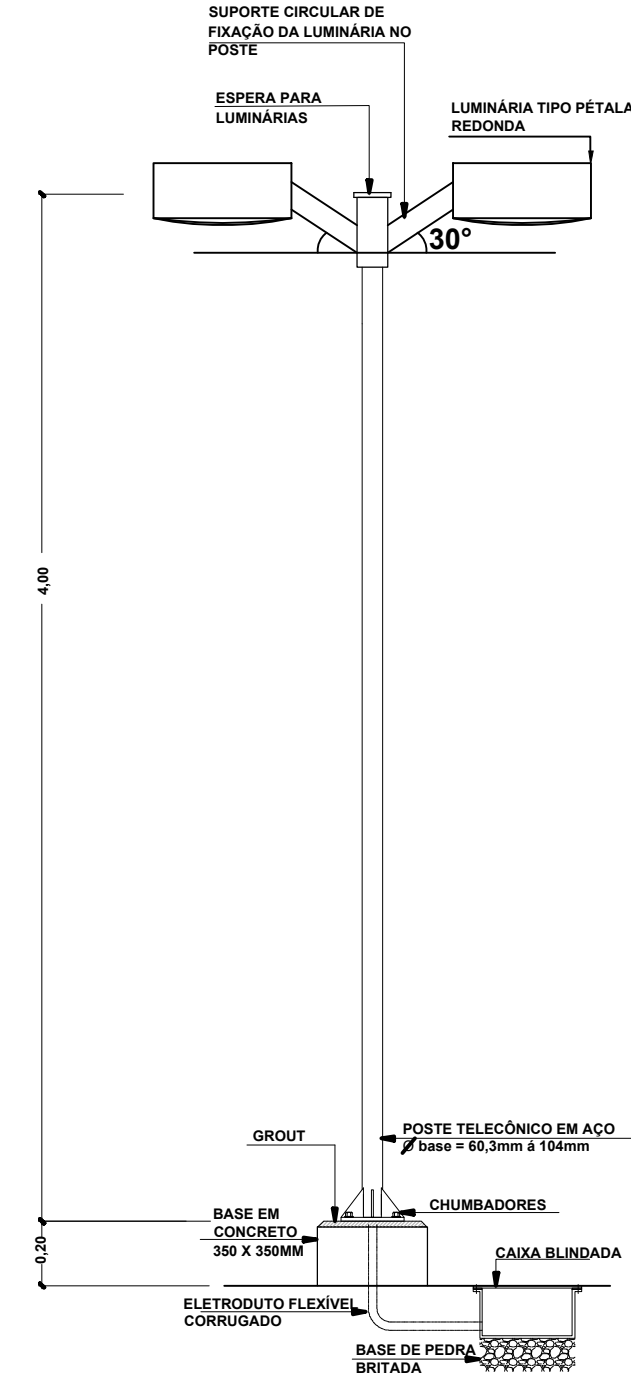

PROJETO BÁSICO		DATA: AGOSTO/2022
OBJETO: REFORMA PRAÇA		1/3
PROPR.: PREFEITURA MUNICIPAL DE NOVAIS – SP		
LOCAL: CONJUNTO HABITACIONAL ORLANDO DOMINGUES		
ESCALA: 1/100		
PREFEITURA MUNICIPAL DE NOVAIS – SP Rua Antonio Bonfim, 100 – Centro CEP: 19885-100 CNPJ: 02.111.698/0001-43 Telefone: (17) 3561-6780	PREFEITURA MUNICIPAL DE NOVAIS – SP PAULO CESAR DAS PINHEIRO Assinado de forma digital por PAULO CESAR DAS PINHEIRO:22059 PINHEIRO:22059856809 Data: 2022.11.11 10:15:25 -03'00'	Assinado de forma digital por DAIANE MARCONDES GALLERANI RODRIGUES:3799577 2890 Data: 2022.11.11 10:11:11 -03'00'
QUADRO DE ÁREAS EM M2		
PRAÇA CIBIU ORLANDO DOMINGUES: 1928,79		
DAIANE MARCONDES GALLERANI RODRIGUES ENGENHEIRO CIVIL – CREA: 8670182596 ART: 280272022171460		

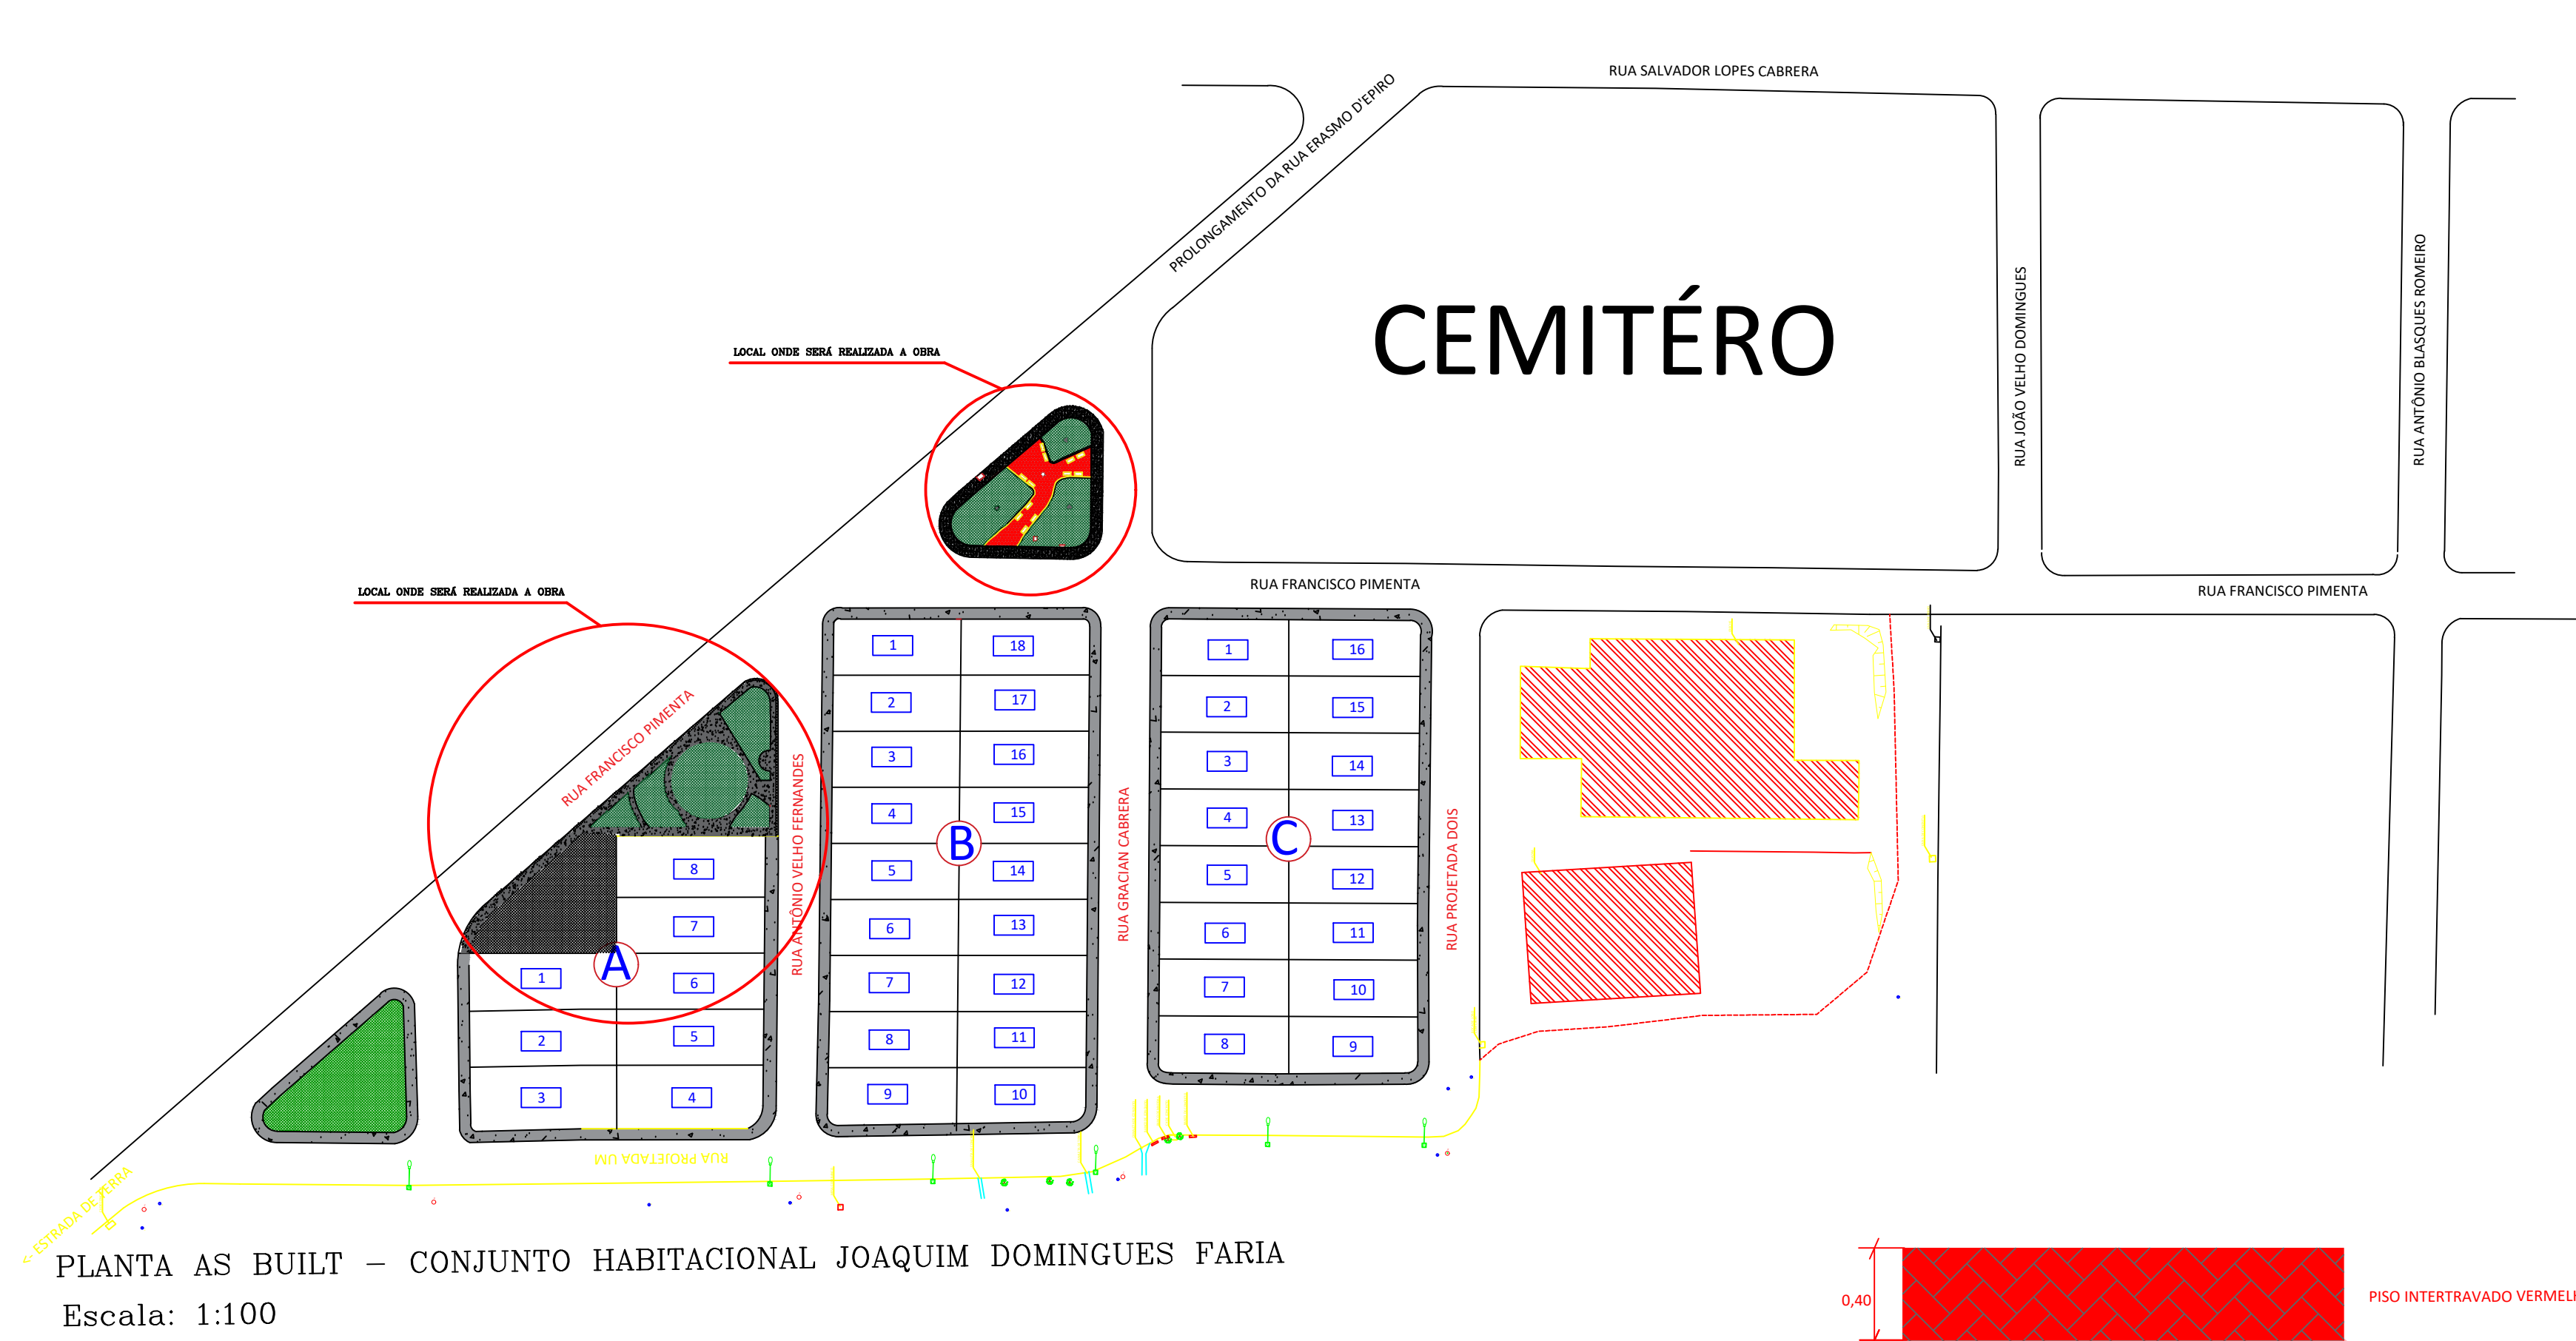

PLANTA AS BUILT – CONJUNTO HABITACIONAL JOAQUIM DOMINGUES FARIA
Escala: 1:100


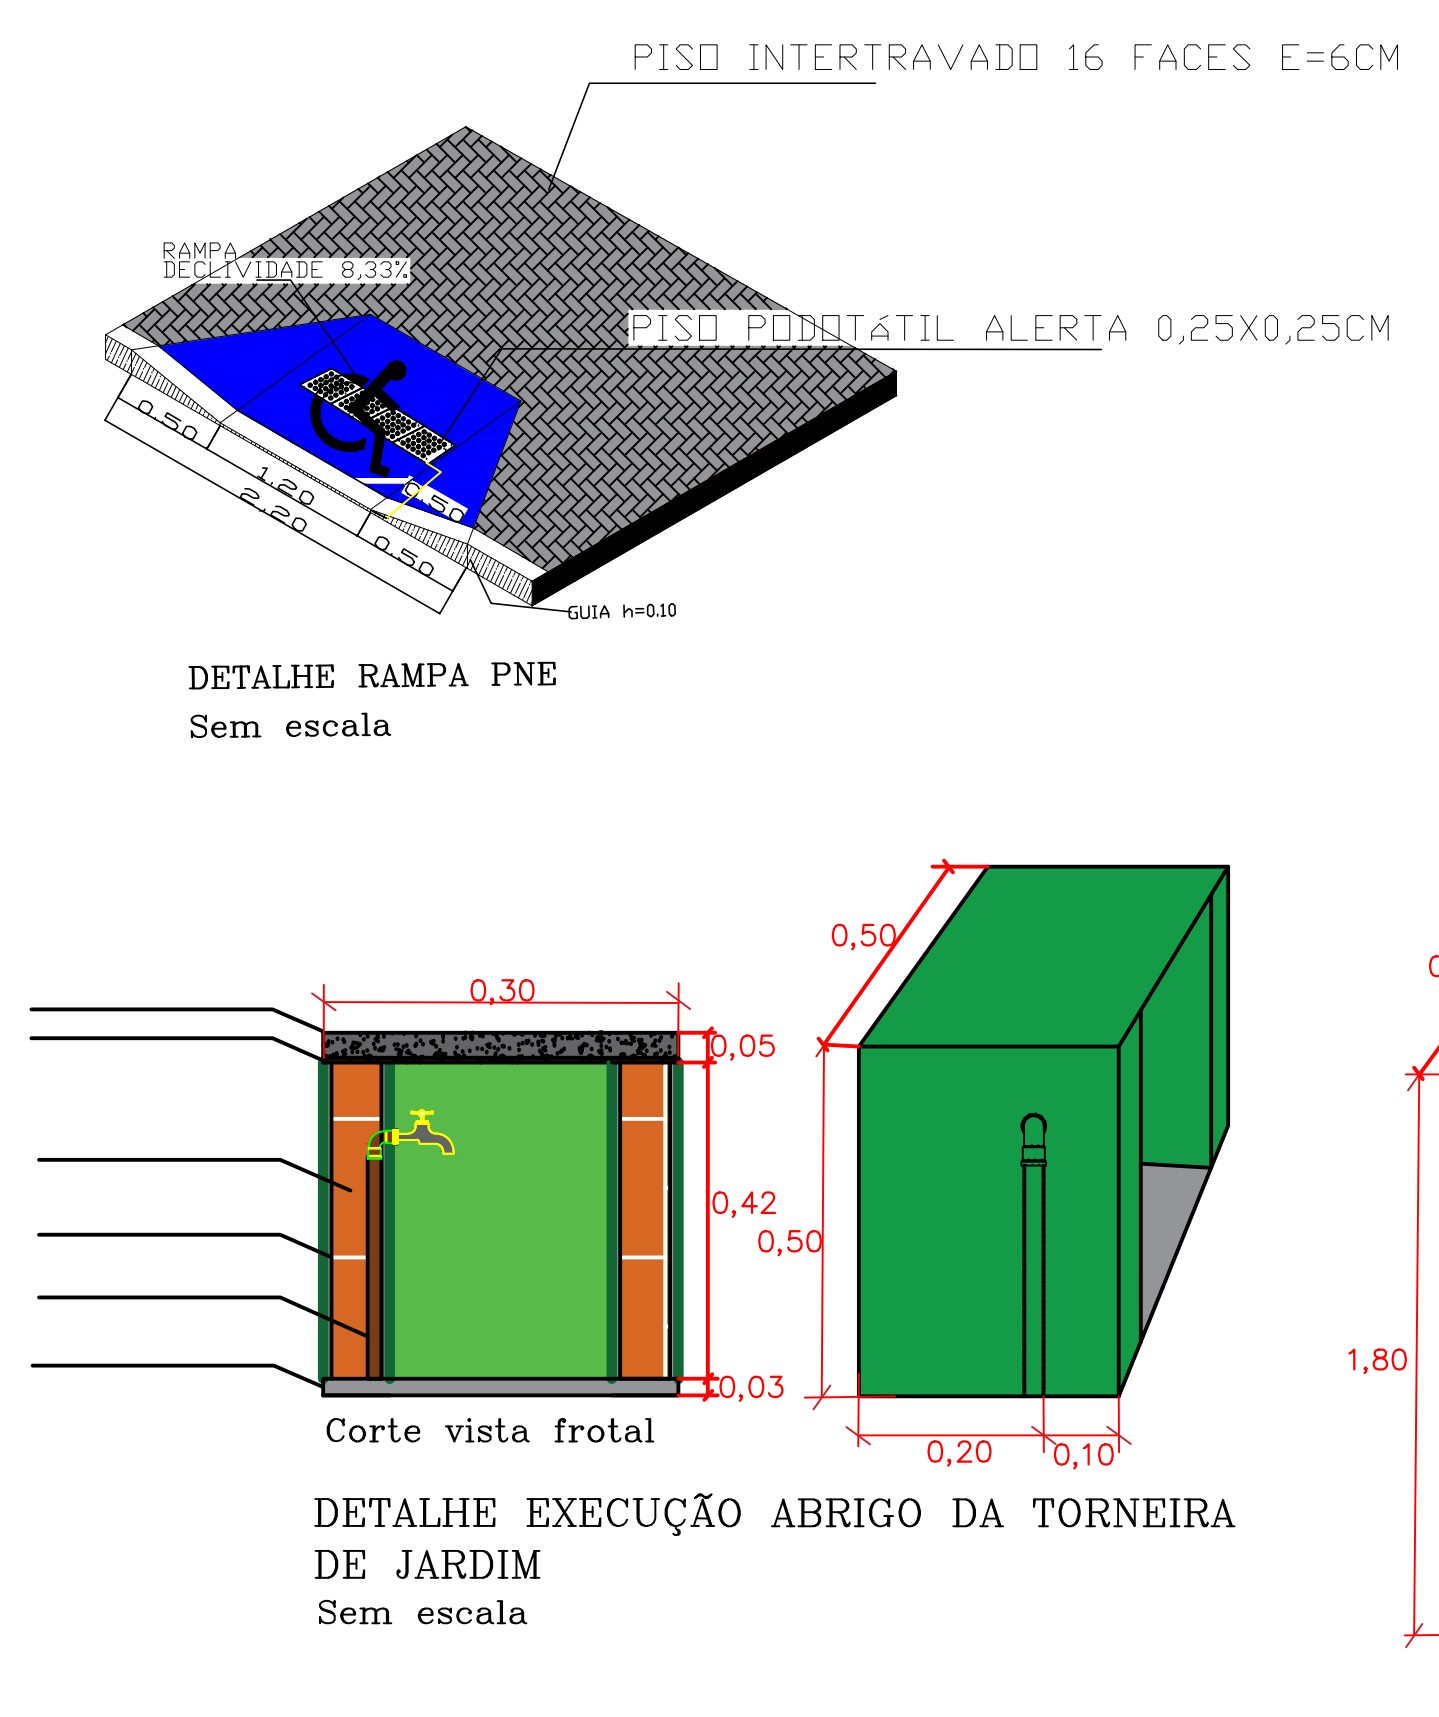


DETALHE RAMPA PNE
Sem escala


DETALHE EXECUÇÃO ABRIGO DA TORNEIRA
DE JARDIM
Sem escala




DETALHE INSTALAÇÃO
DOS PISOS INTERTRAVADOS

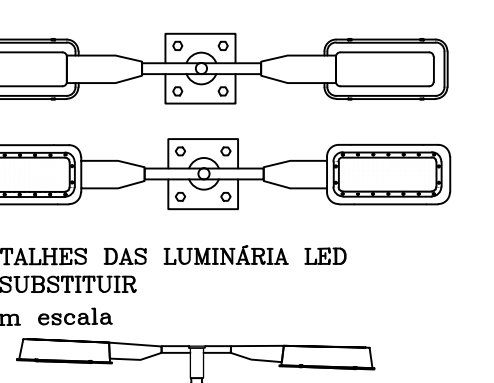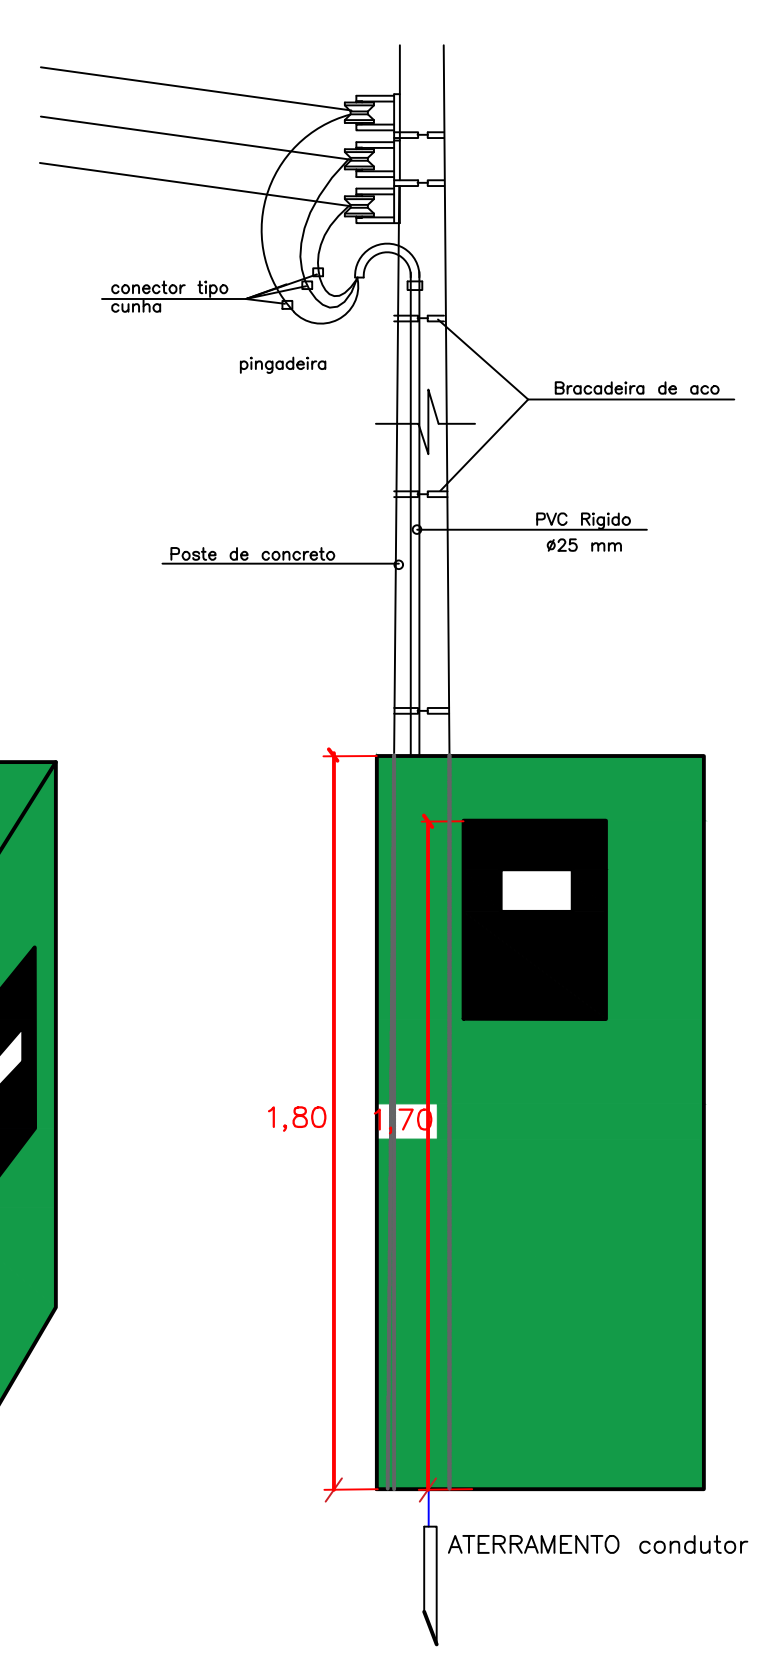

DETALHES DAS LUMINÁRIA LED
A SUBSTITUIR
Sem escala

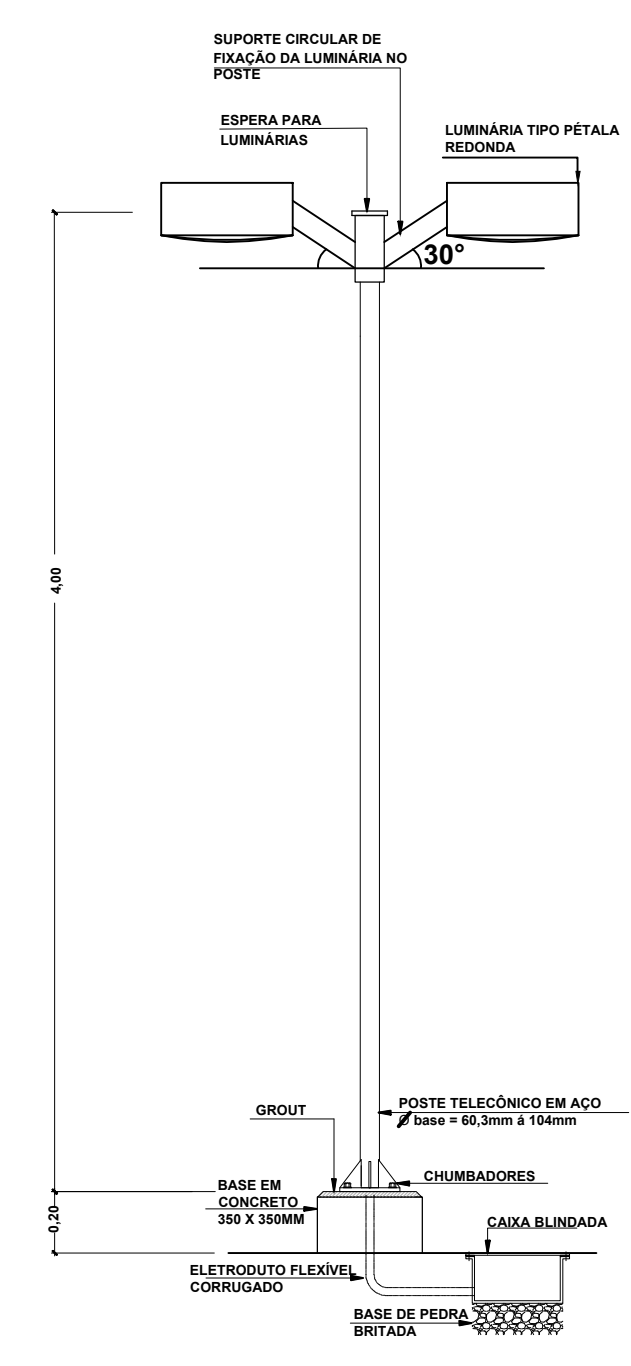


DETALHE POSTE DE ILUMINAÇÃO A
SUBSTITUIR LUMINÁRIAS PARA LED 200W
Sem escala

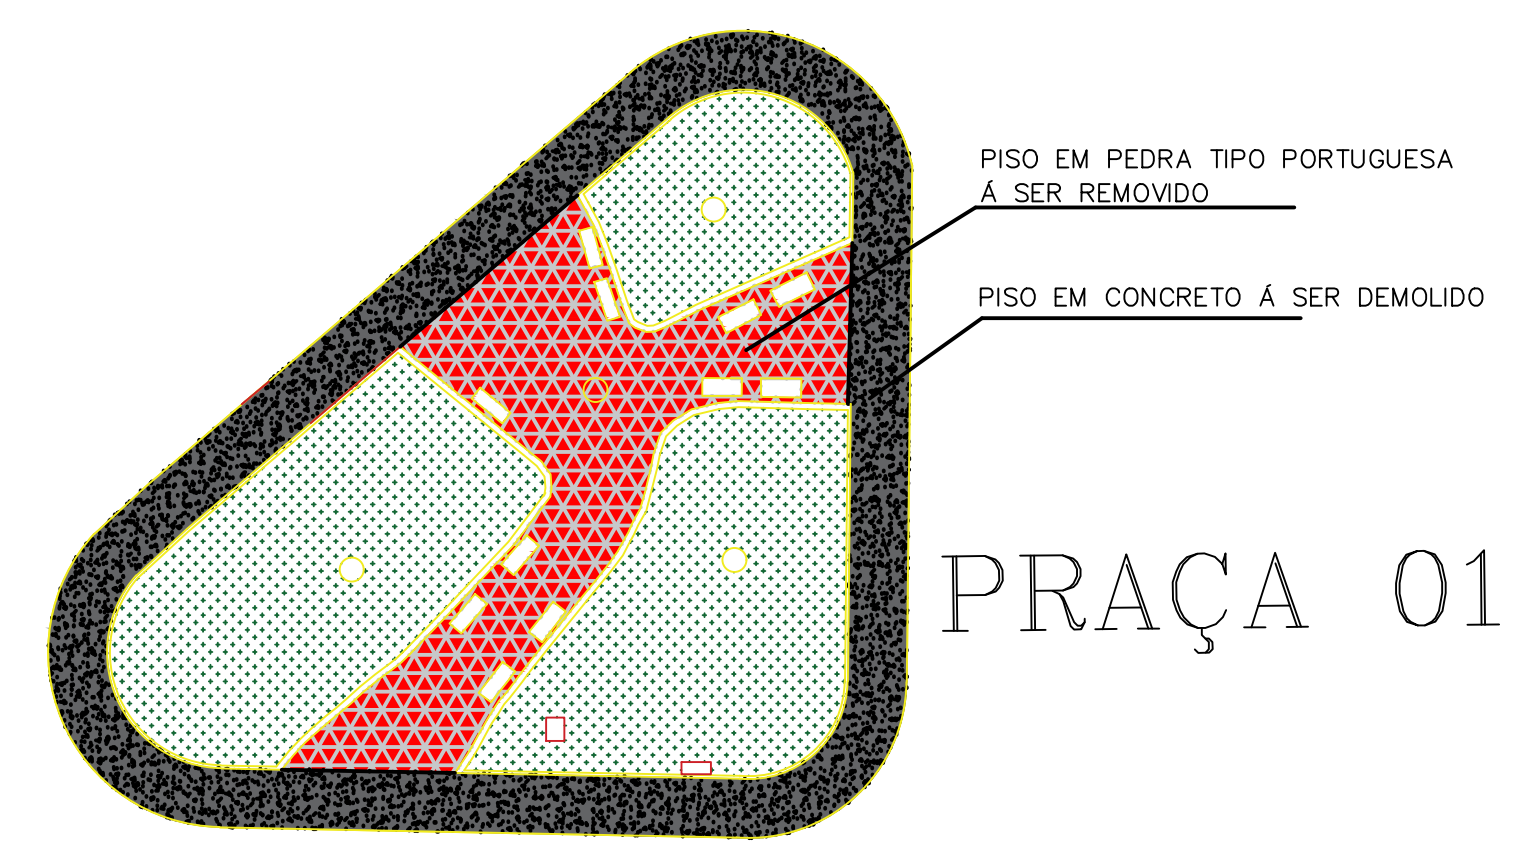


PRAÇA 01

PLANTA DE DEMOLIÇÃO PRAÇA 01
CONJ. HAB. JOAQUIM DOMINGUES FARIA
Escala: 1/50

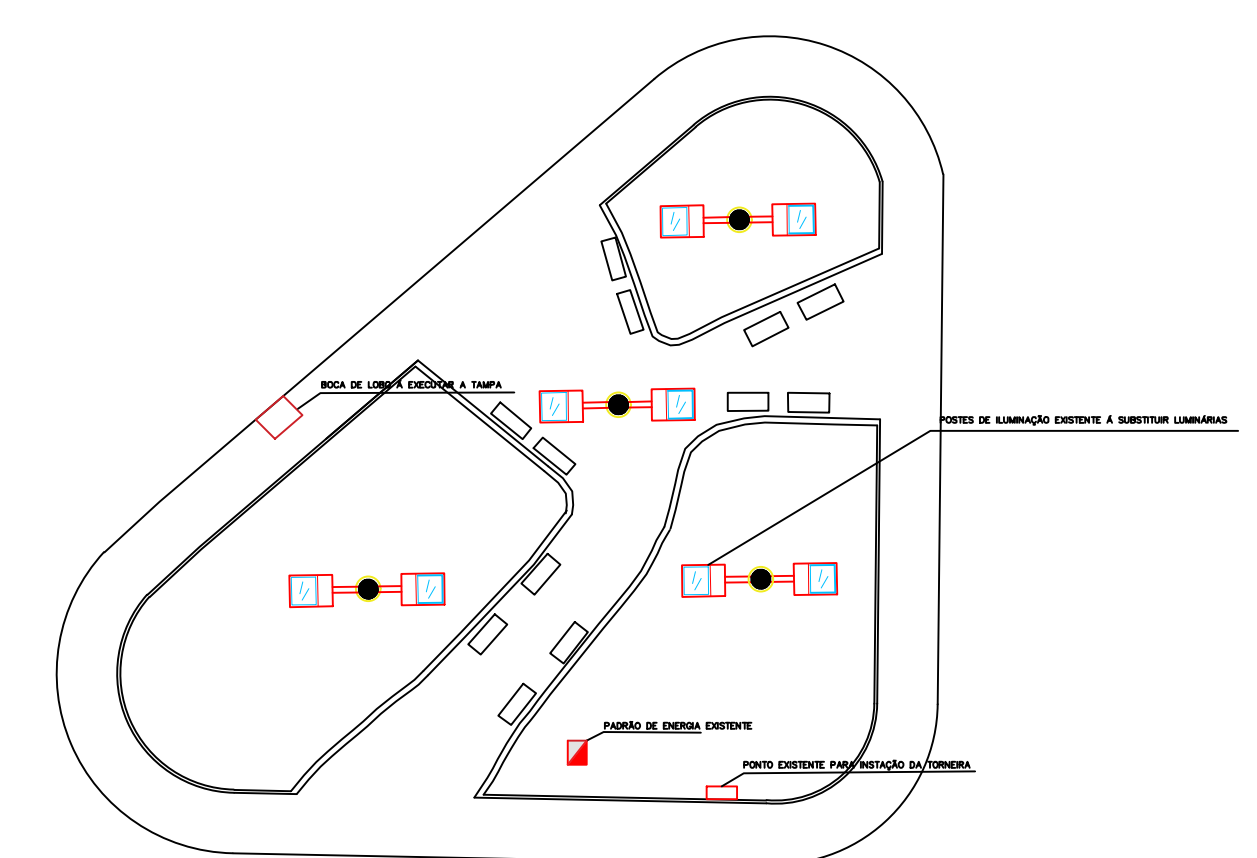


PLANTA ELÉTRICA PRAÇA 01
CONJ. HAB. JOAQUIM DOMINGUES FARIA
Escala: 1/50

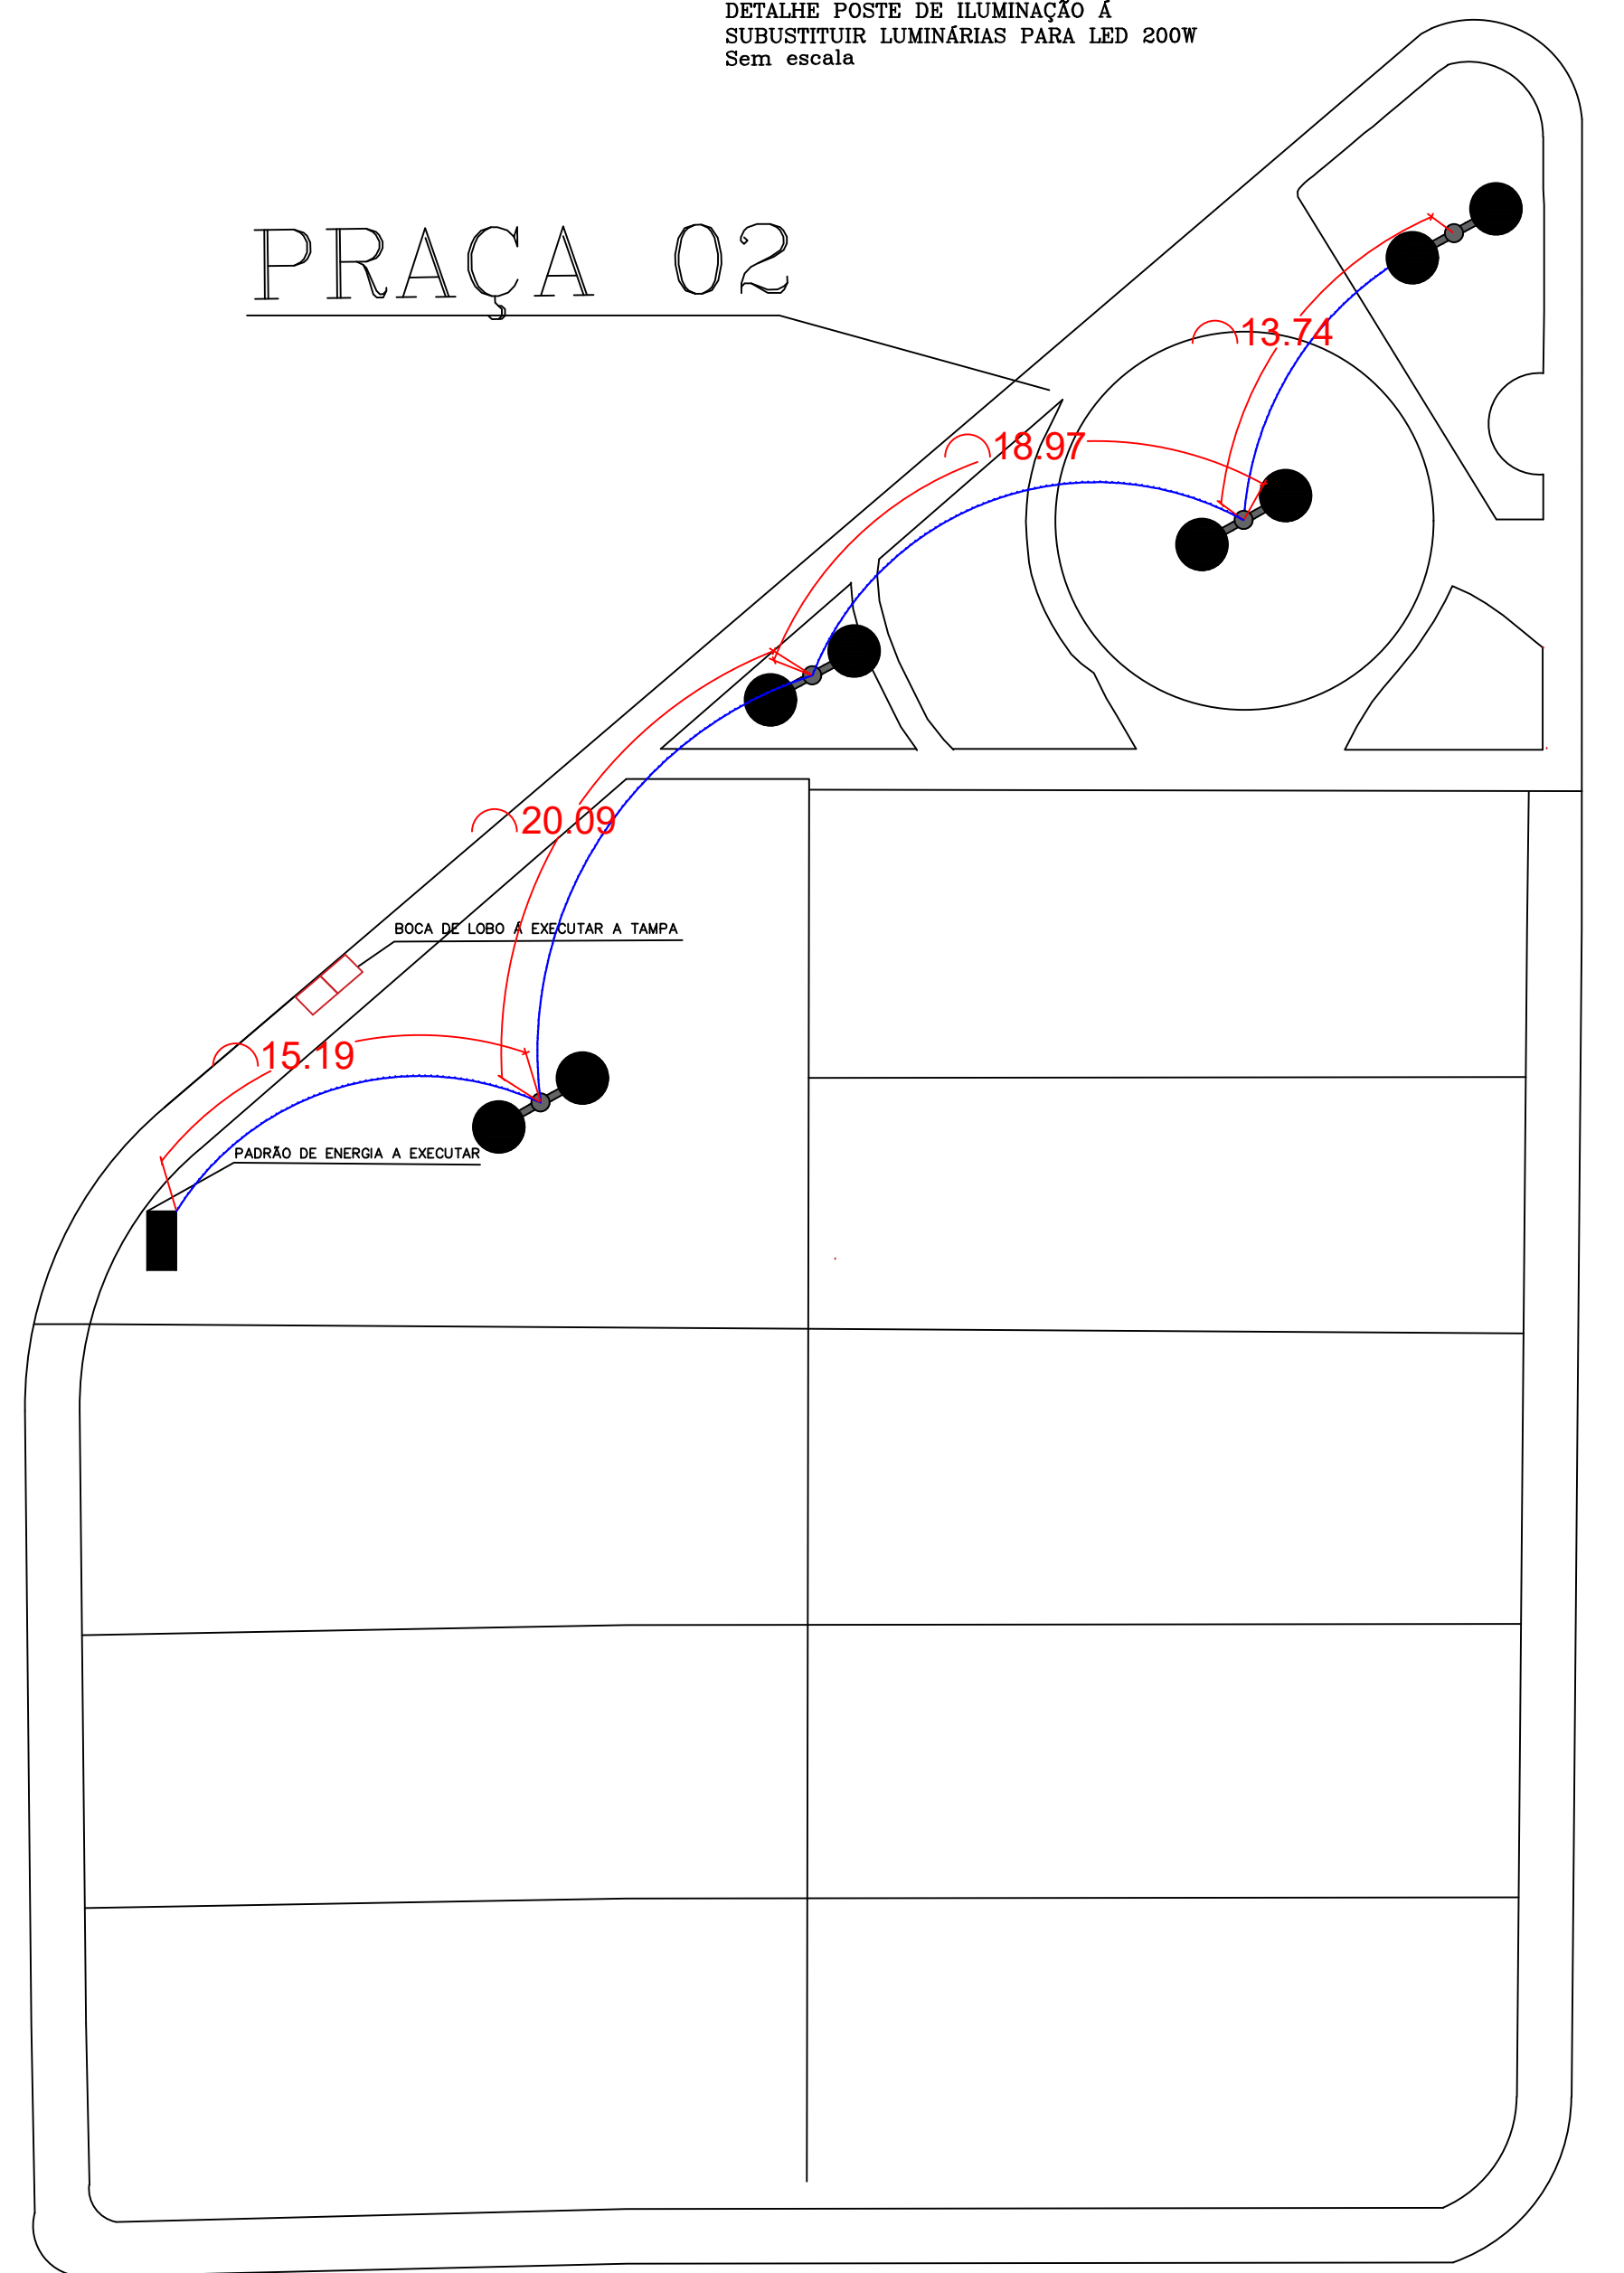

PRAÇA 02

RUA BONIFÁCIO FERNANDES DURAN

RUA ANTÔNIO VELHO FERNANDES

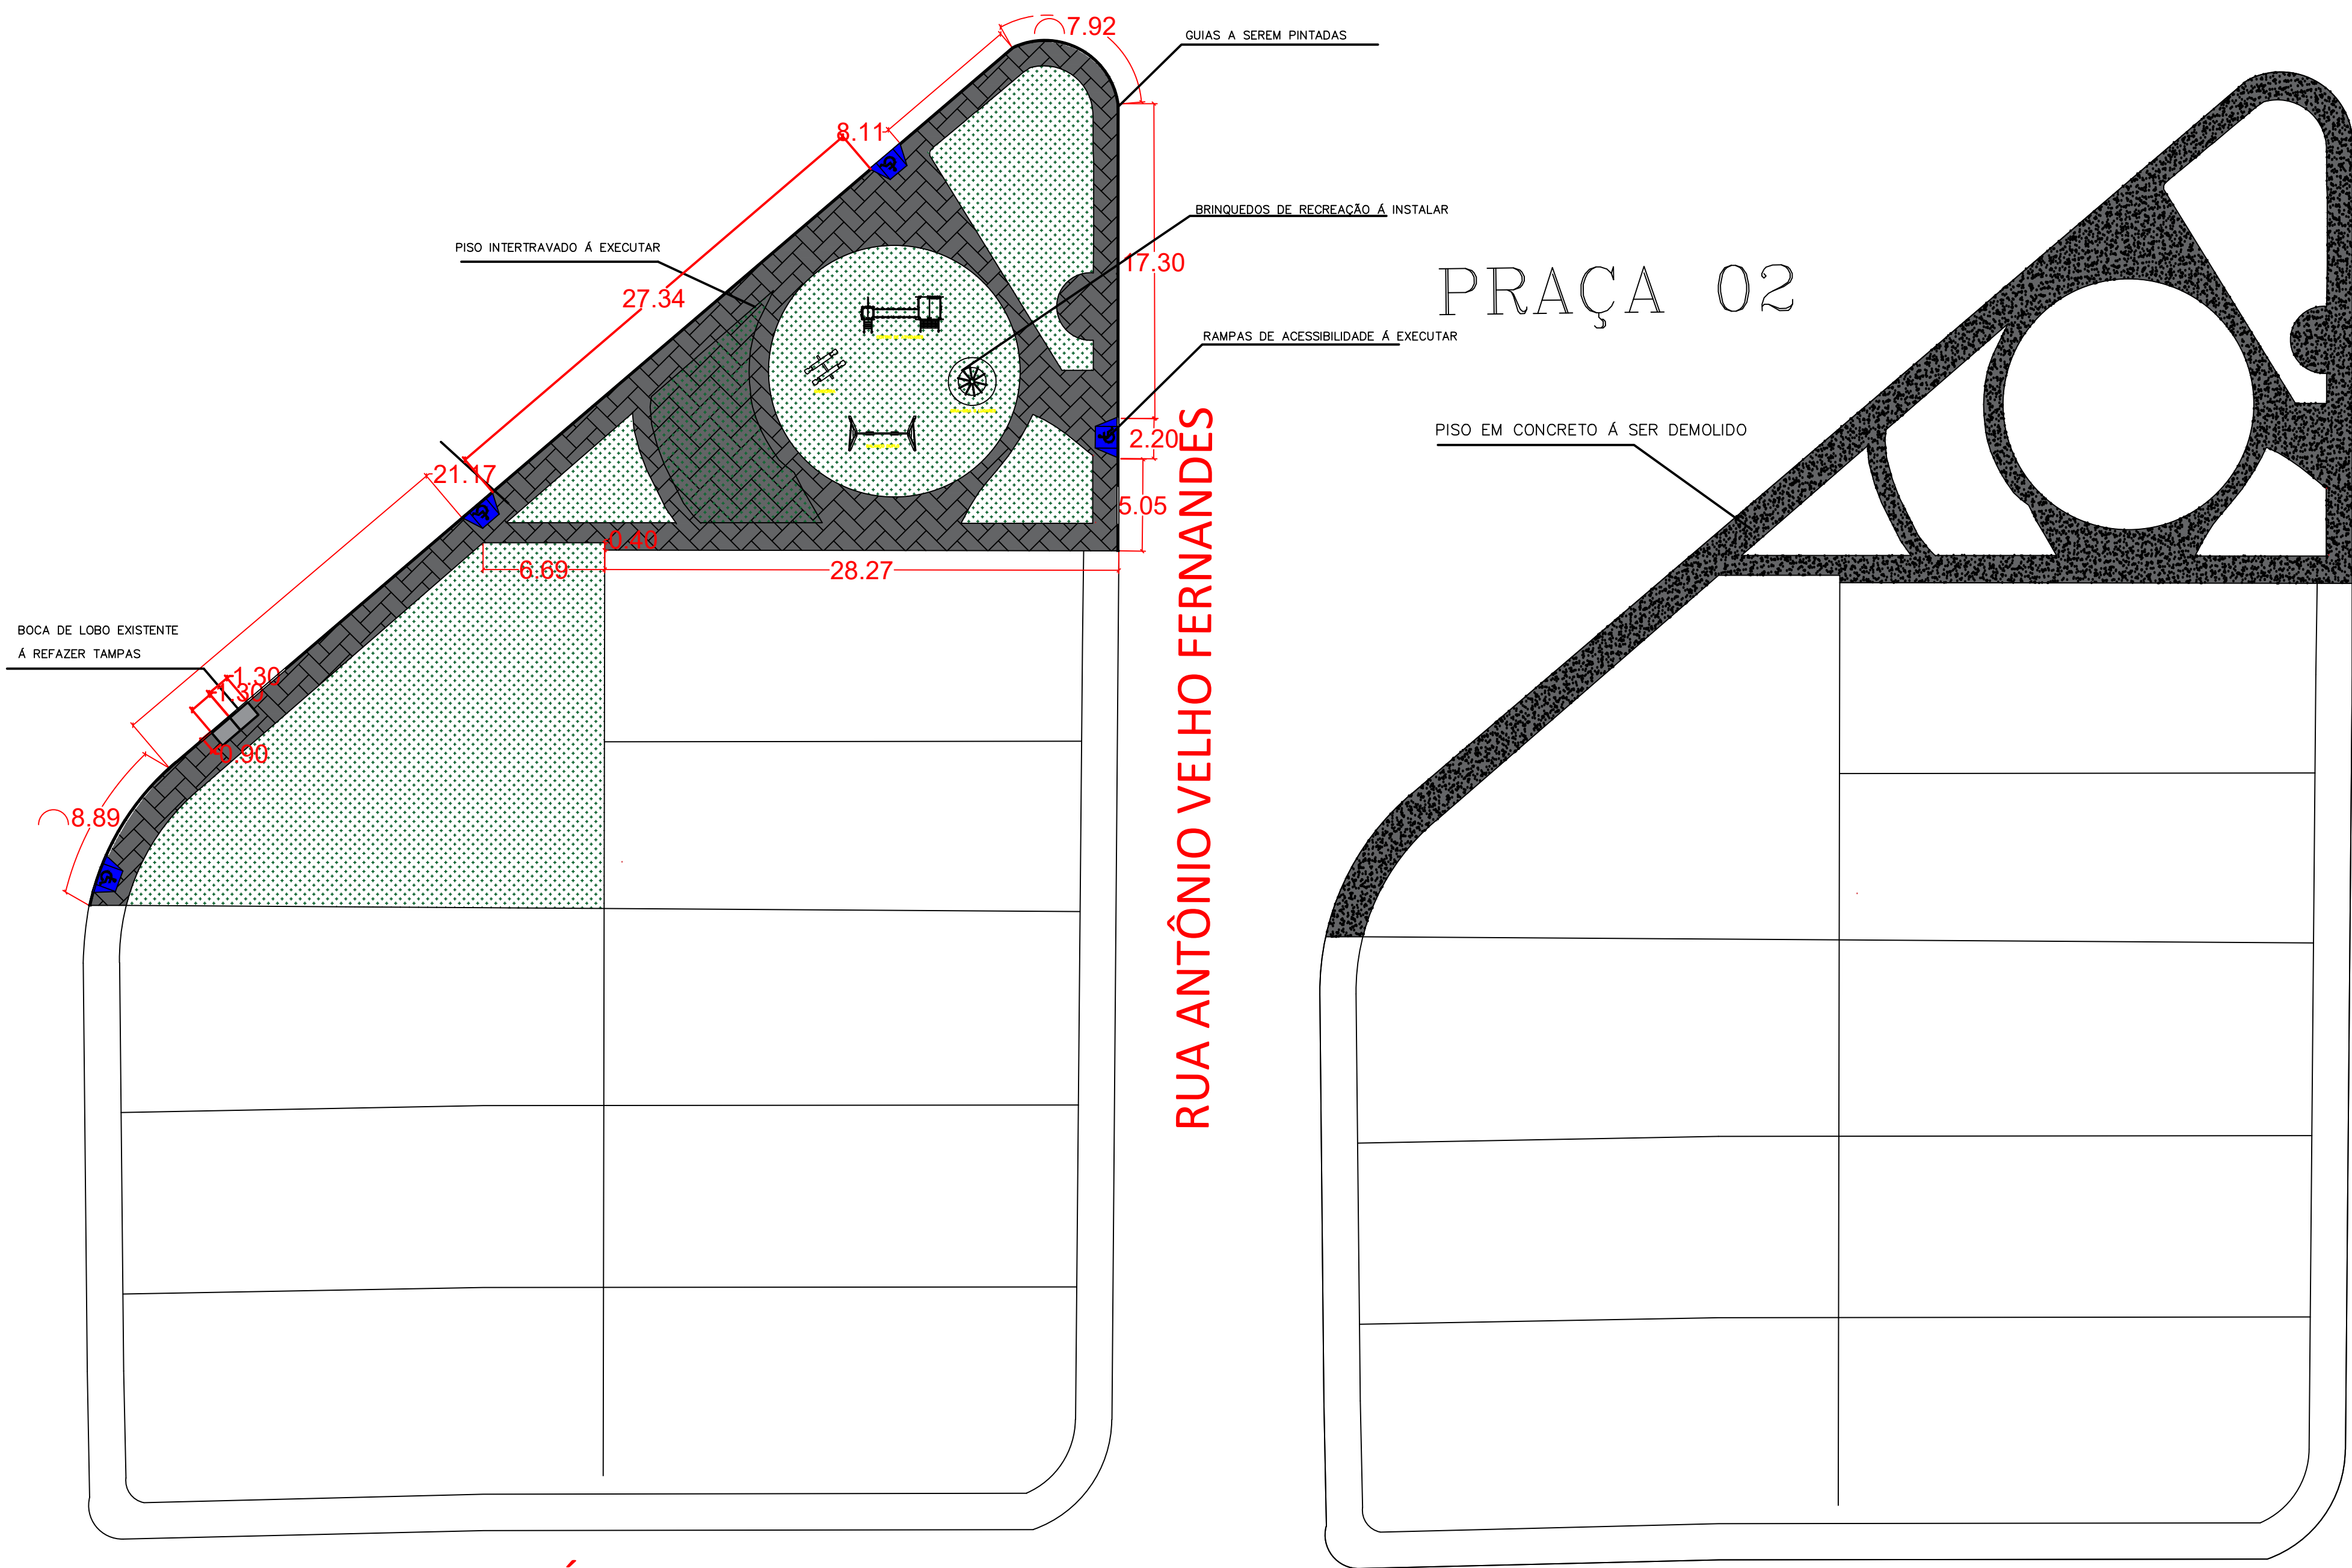


PRAÇA 02

RUA BONIFÁCIO FERNANDES DURAN

RUA BONIFÁCIO FERNANDES DURAN


PLANTA BAIXA PRAÇA 02
CONJ. HAB. JOAQUIM DOMINGUES FARIA
Escala: 1/50

PLANTA DE DEMOLIÇÃO PRAÇA 02
CONJ. HAB. JOAQUIM DOMINGUES FARIA
Escala: 1/50

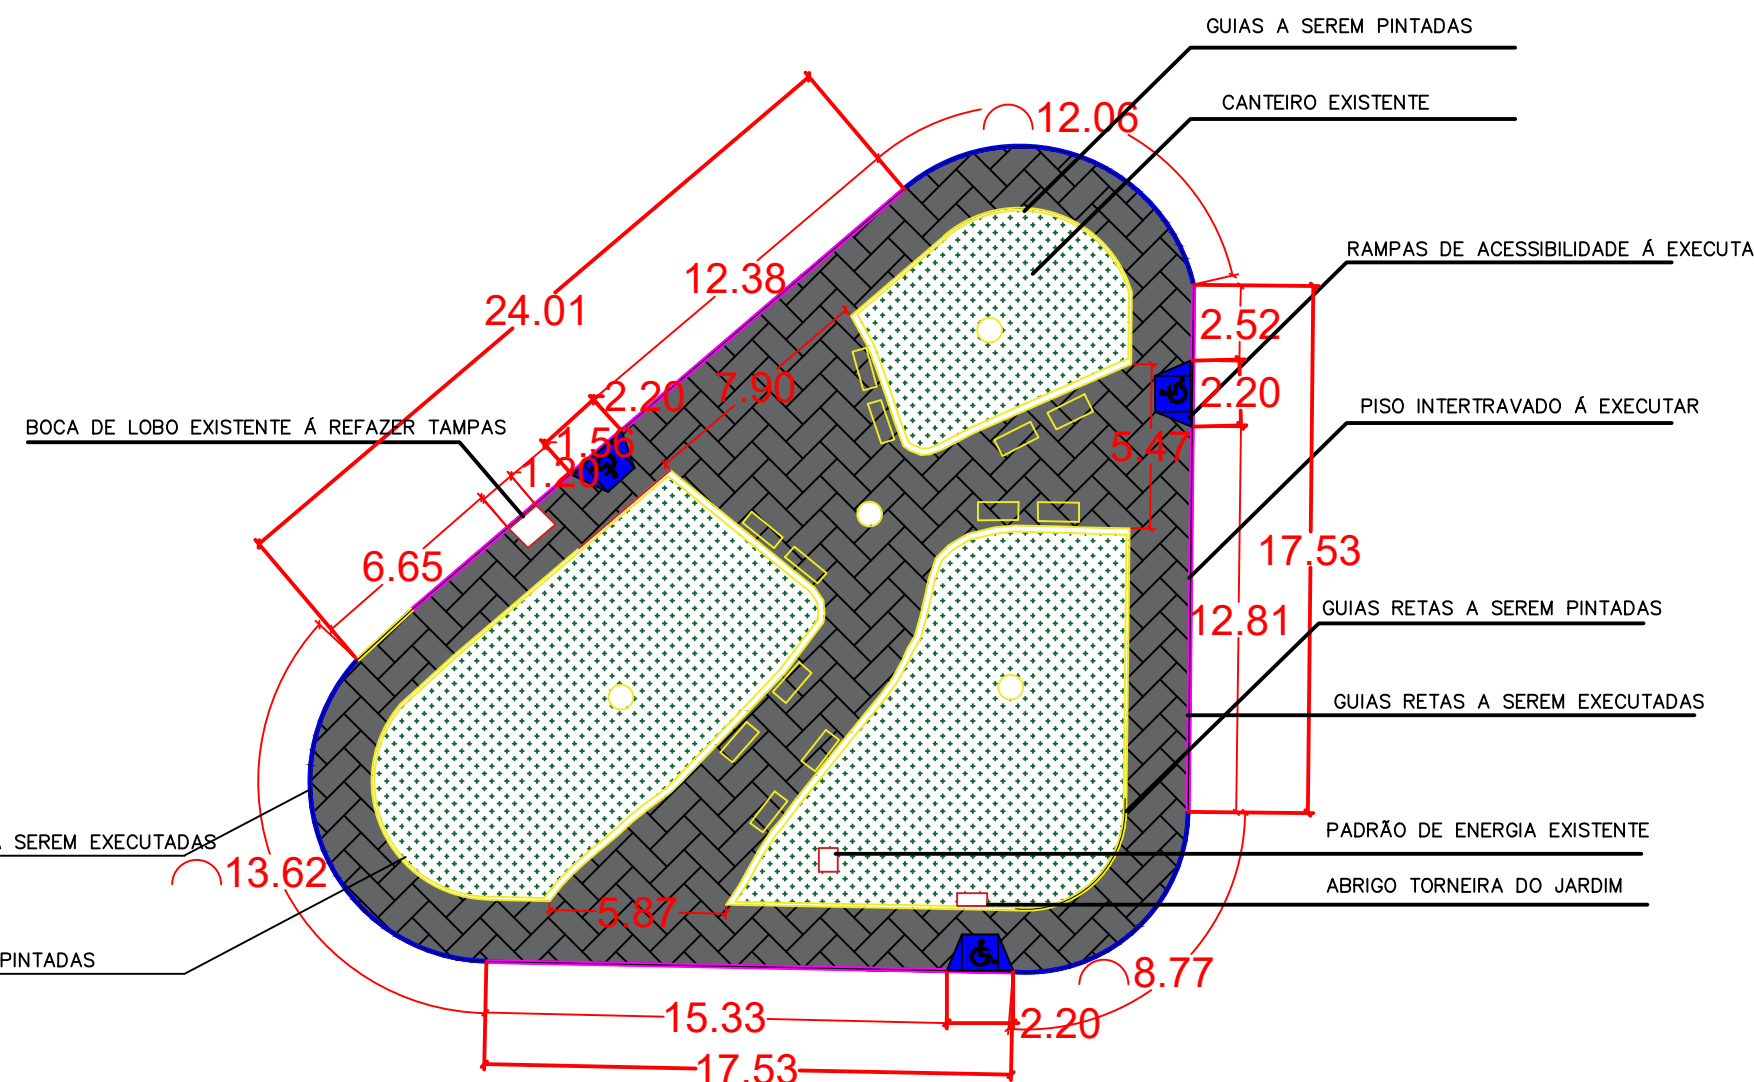

PLANTA BAIXA PRAÇA 01
CONJ. HAB. JOAQUIM DOMINGUES FARIA
Escala: 1/50

PLANTA ELÉTRICA PRAÇA 02
CONJ. HAB. JOAQUIM DOMINGUES FARIA
Escala: 1/50

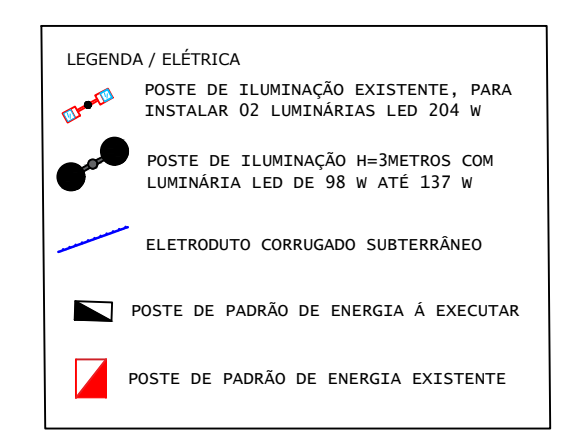

PROJETO BÁSICO	
OBJETO	REFORMA PRAÇA
PROPR.	PREFEITURA MUNICIPAL DE NOVAIS – SP
LOCAL	CONJUNTO HABITACIONAL JOAQUIM DOMINGUES FARIA
ESCALA	1/100
ASSINADO DE FORMA DIGITAL POR PAULO CESAR DIAS PINHEIRO:22059856809	
ASSINADO DE FORMA DIGITAL POR DAIANE MARCONDES GALLERANI RODRIGUES:3799572890	
QUADRO DE ÁREAS EM M2	
PRAÇA CORTI ORLANDO DOMINGUES: 1908,79	