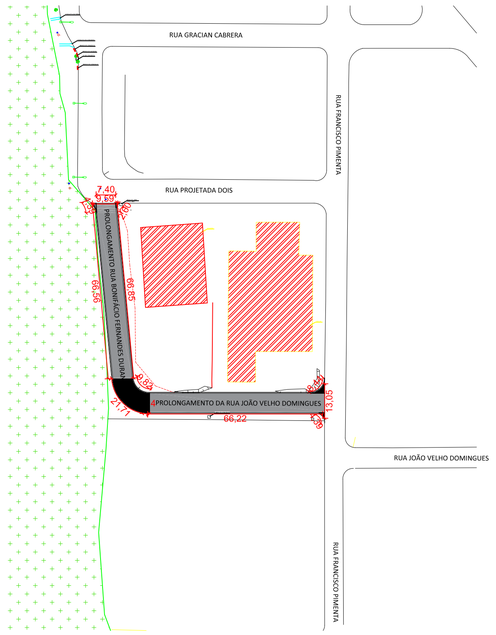

MAPA CONJUNTO HABITACIONAL JOAQUIM DOMINGUES FARIA - Á PAVIMENTAR
ESCALA: 1 / 1200

MAPA CONJUNTO HABITACIONAL JOSÉ BARREIRA - Á PAVIMENTAR
ESCALA: 1 / 1200

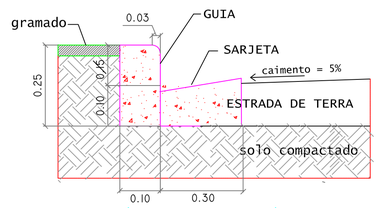

CORTE ESQUEMÁTICO / GUIA E SARJETA (Área de 0,052 m²)
SEM ESCALA

CBUQ - CONCRETO BETUMINOSO	4 CM
IMPRIMAÇÃO BETUMINOSA LIGANTE	0,8 KG/M²
IMPRIMAÇÃO BETUMINOSA IMPERMEABILIZANTE - CM 30	1,2 Lt/m²
BASE DE BRITA GRADUADA - BGS	0,10 CM
REFORÇO DE SUB-LEITO	15 CM
SOLO COMPACTADO	

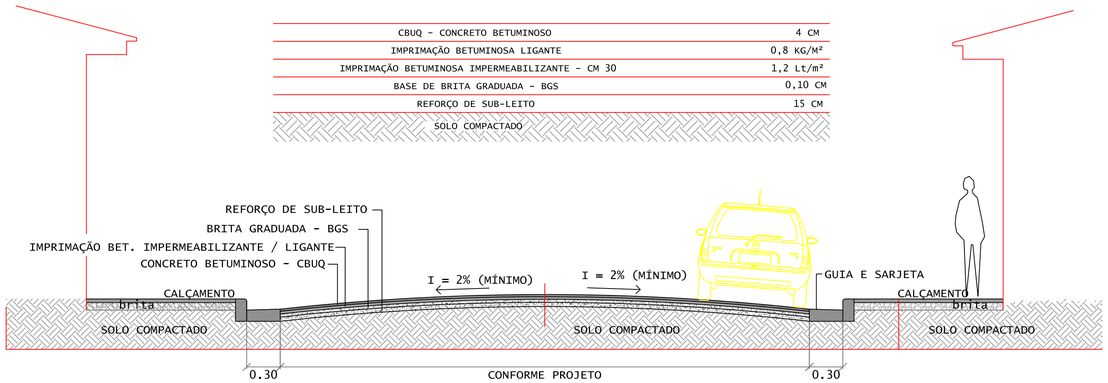

PERFIL - À PAVIMENTAR
SEM ESCALA

PROJETO BÁSICO / "AS BUILT"

DATA: NOVEMBRO 2021

FOLHA: 1/1

OBRA: INFRAESTRUTURA URBANA

OBJETO: PROJETO DE PAVIMENTAÇÃO, GUIAS E SARJETAS

PROPR.: PREFEITURA MUNICIPAL DE NOVAIS – SP

LOCAL: Estrada municipal, Conj Habitacional José Barreira e Conjunto Habitacional

PREFEITURA MUNICIPAL DE NOVAIS –SP
Rua Antonio Blasques Romeiro, 350 – Centro
CEP: 15885-000
CNPJ: 65.711.699/0001-43
Telefone: (17) 3561-8780

PAULO CESAR DIAS PINHEIRO:22059856809
Assinado de forma digital por PAULO CESAR DIAS PINHEIRO:22059856809
Dados: 2022.03.21 14:41:02 -03'00'

PREFEITURA MUNICIPAL DE NOVAIS– SP
PAULO CESAR DIAS PINHEIRO
PREFEITO MUNICIPAL

DAIANE MARCONDES GALLERANI RODRIGUES:37995772890
Assinado de forma digital por DAIANE MARCONDES GALLERANI RODRIGUES:37995772890
Dados: 2022.03.21 14:41:14 -03'00'

DAIANE MARCONDES GALLERANI RODRIGUES
ENGENHEIRO CIVIL – CREA: 5070180596
ART: 28027230211901710